


平成28年度 横浜市青葉土木事務所所管

青葉区 道路整備しゅん工箇所図

※ 平成27年4月1日から平成28年3月31日にしゅん工したものが記載されています。
 ※ なお、応急的に対応した工事の記載はありません。

問合せ先

青葉土木事務所 Tel 971-2300

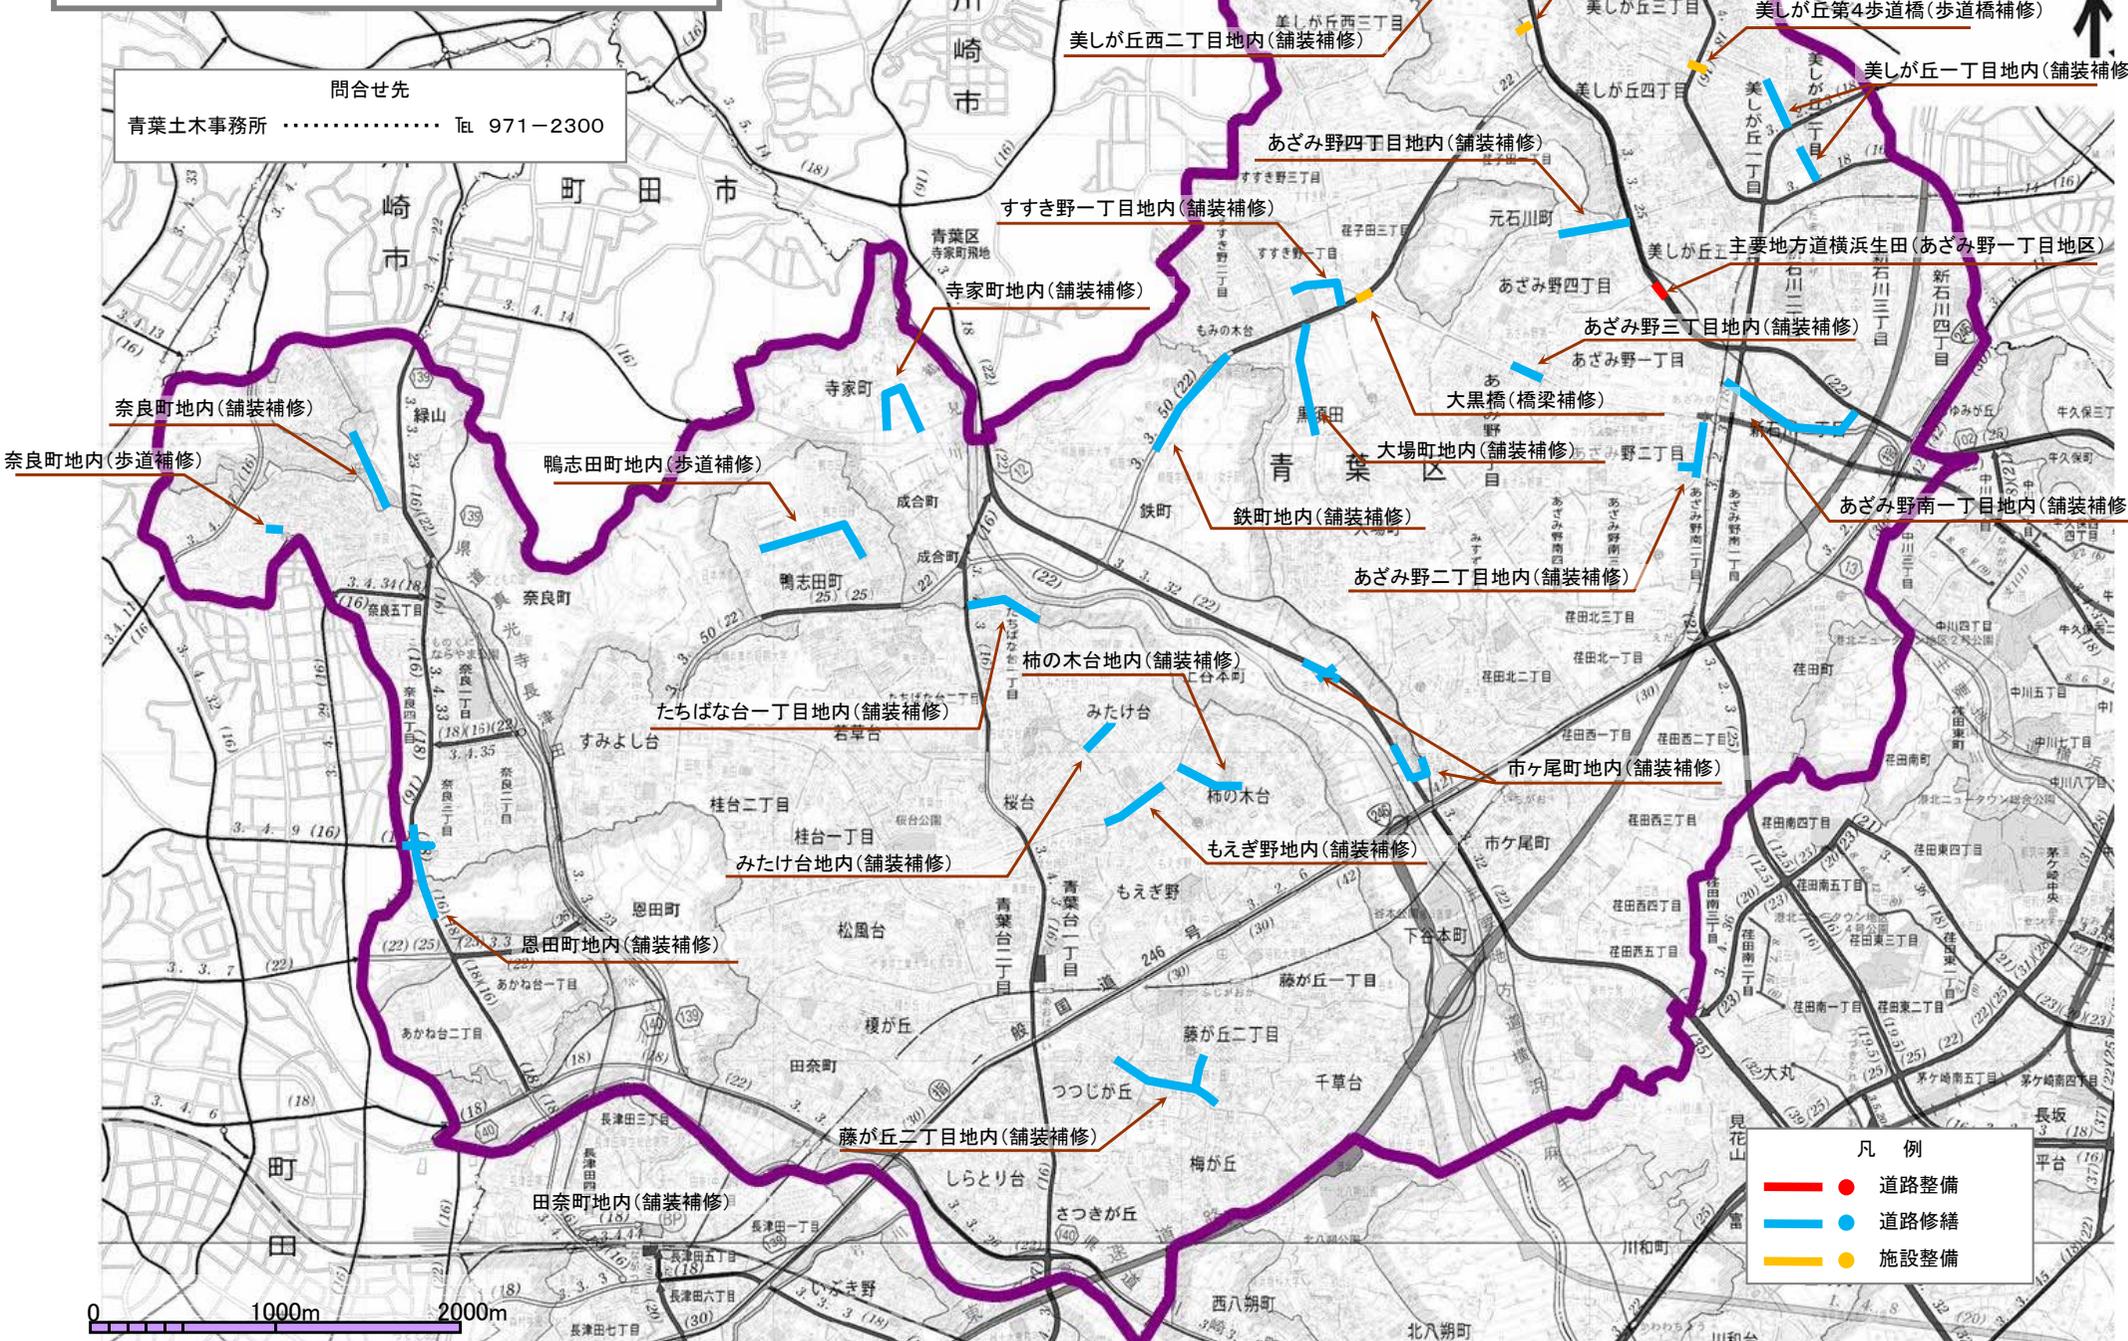

凡例	
—●—	道路整備
—●—	道路修繕
●	施設整備