


平成28年度 横浜市戸塚土木事務所所管 戸塚区 道路整備しゅん工箇所図

※ 平成28年4月1日から平成29年3月31日にしゅん工したものが記載されています。
※ なお、応急的に対応した工事の記載はありません。

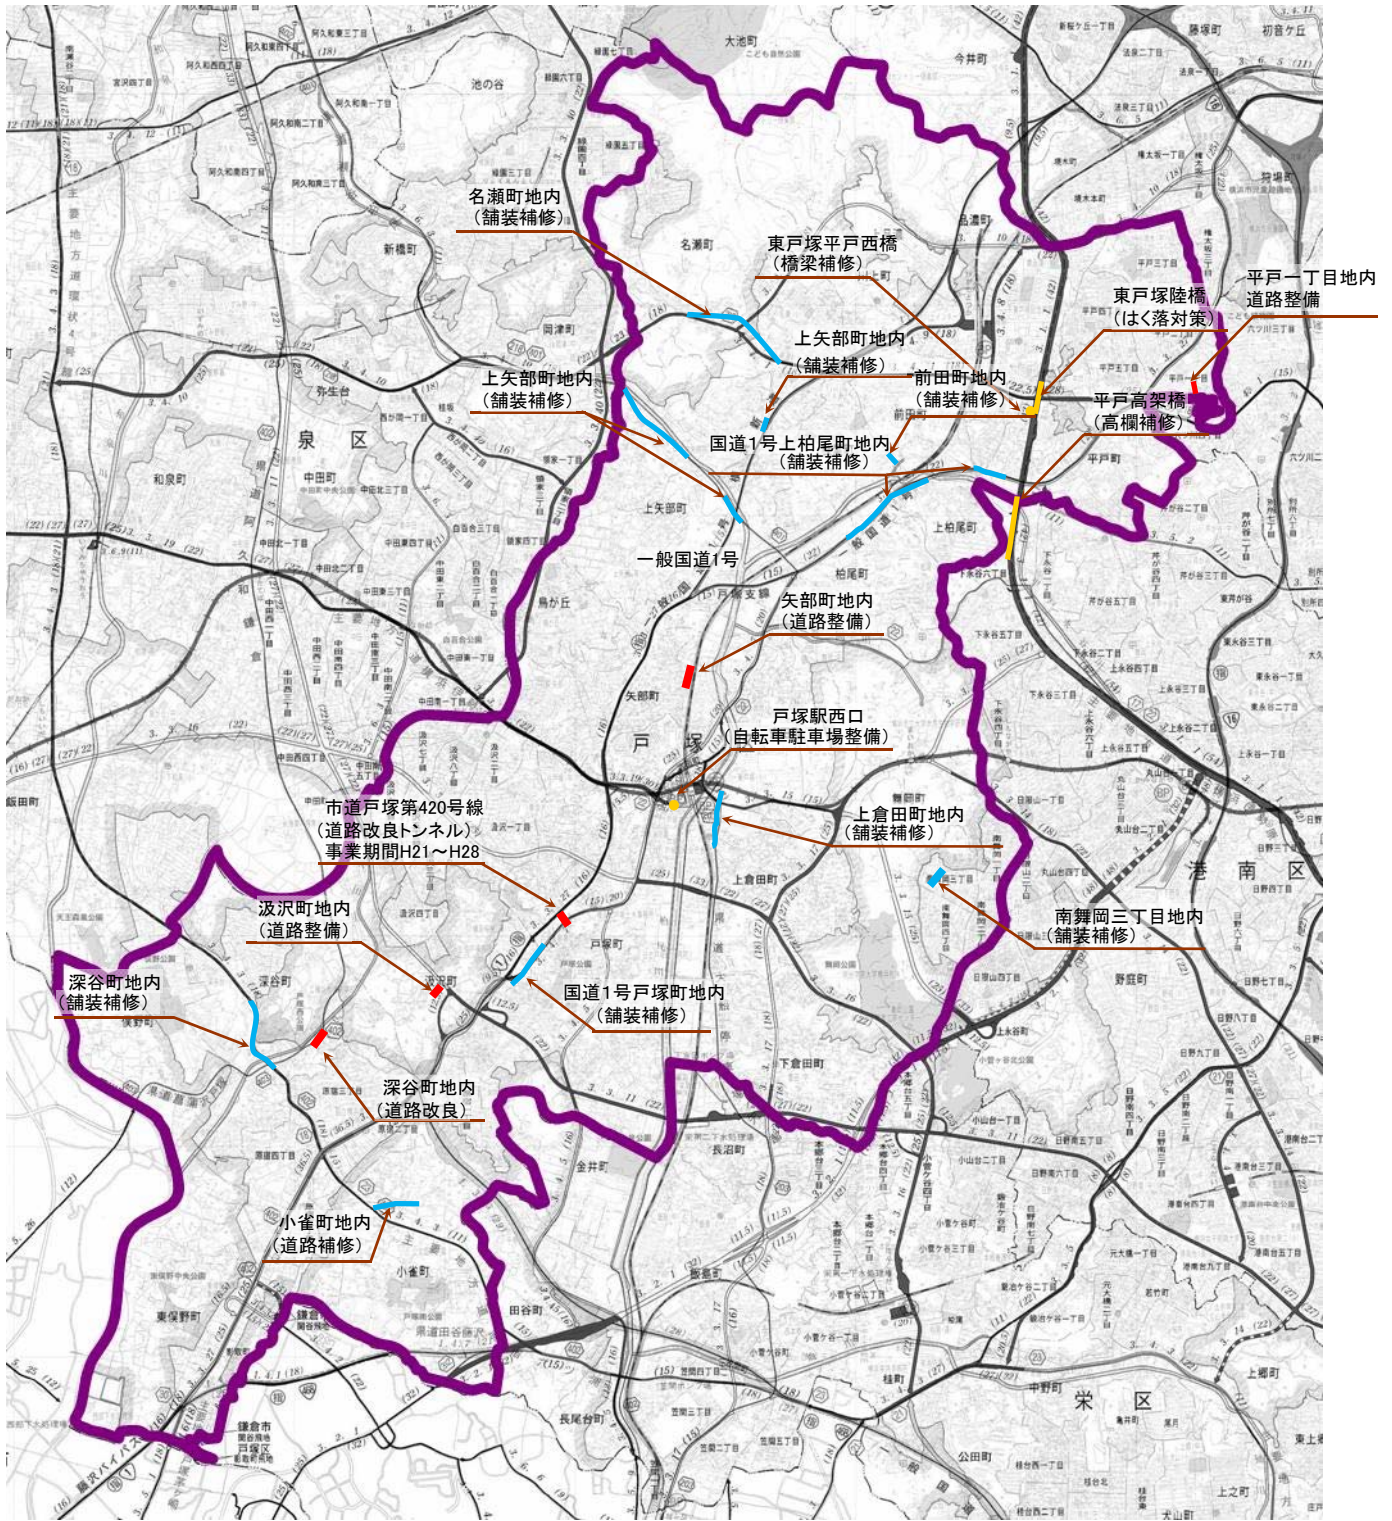

問合せ先

戸塚土木事務所 Tel 881-1621

凡例

- 道路整備
- 道路修繕
- 施設整備