


# 平成28年度 横浜市栄土木事務所所管 栄区 道路整備しゅん工箇所図

※ 平成28年4月1日から平成29年3月31日にしゅん工したものが記載されています。  
※ なお、応急的に対応した工事の記載はありません。

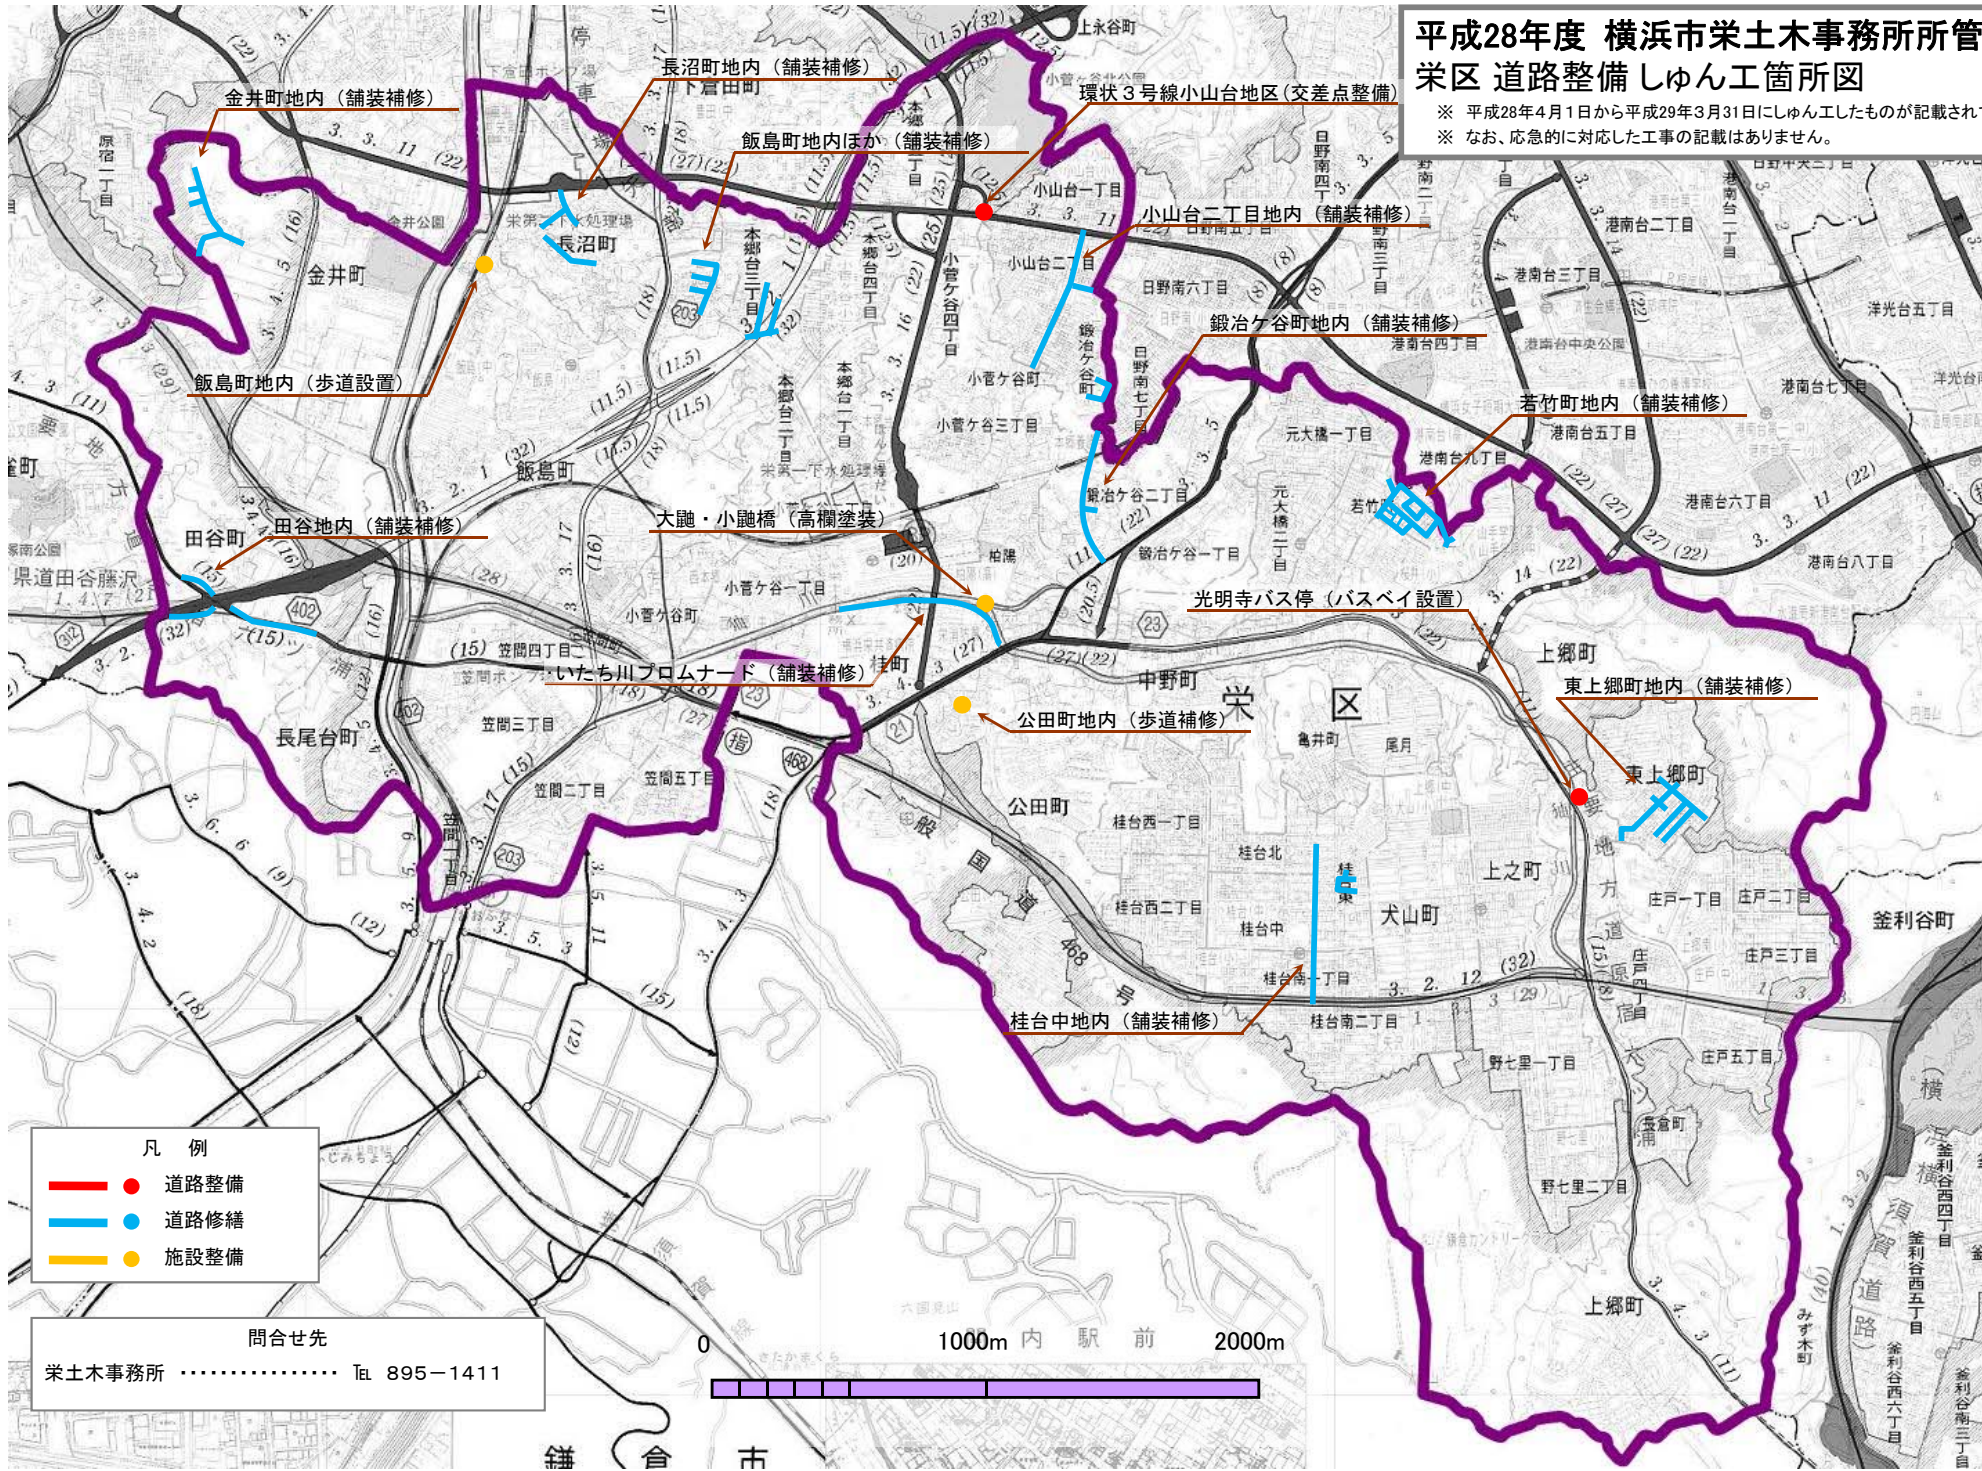

金井町地内 (舗装補修)

長沼町地内 (舗装補修)  
下富田町

環状3号線小山台地区 (交差点整備)

飯島町地内ほか (舗装補修)

小山台二丁目地内 (舗装補修)

飯島町地内 (歩道設置)

鍛冶ヶ谷町地内 (舗装補修)

田谷町 田谷地内 (舗装補修)

大髯・小髯橋 (高欄塗装)

若竹町地内 (舗装補修)

光明寺バス停 (バスベイ設置)

いたち川プロムナード (舗装補修)

東上郷町地内 (舗装補修)

公田町地内 (歩道補修)

桂台中地内 (舗装補修)