


平成30年度 横浜市西区土木事務所所管 西区 道路整備しゅん工箇所図

※ 平成30年4月1日から平成31年3月31日にしゅん工したものが記載されています。
※ 整備年次の記入のないものは今年度完成予定です。

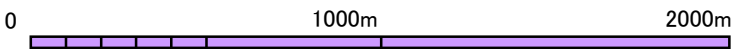

問合せ先
西土木事務所 Tel. 242-1313

- 凡 例
- 道路整備
 - 道路修繕
 - 施設整備