


平成30年度 横浜市中土木事務所所管 中区 道路整備しゅん工箇所図

※ 平成30年4月1日から平成31年3月31日にしゅん工したものが記載されています。
※ なお、応急に対応した工事の記載はありません。

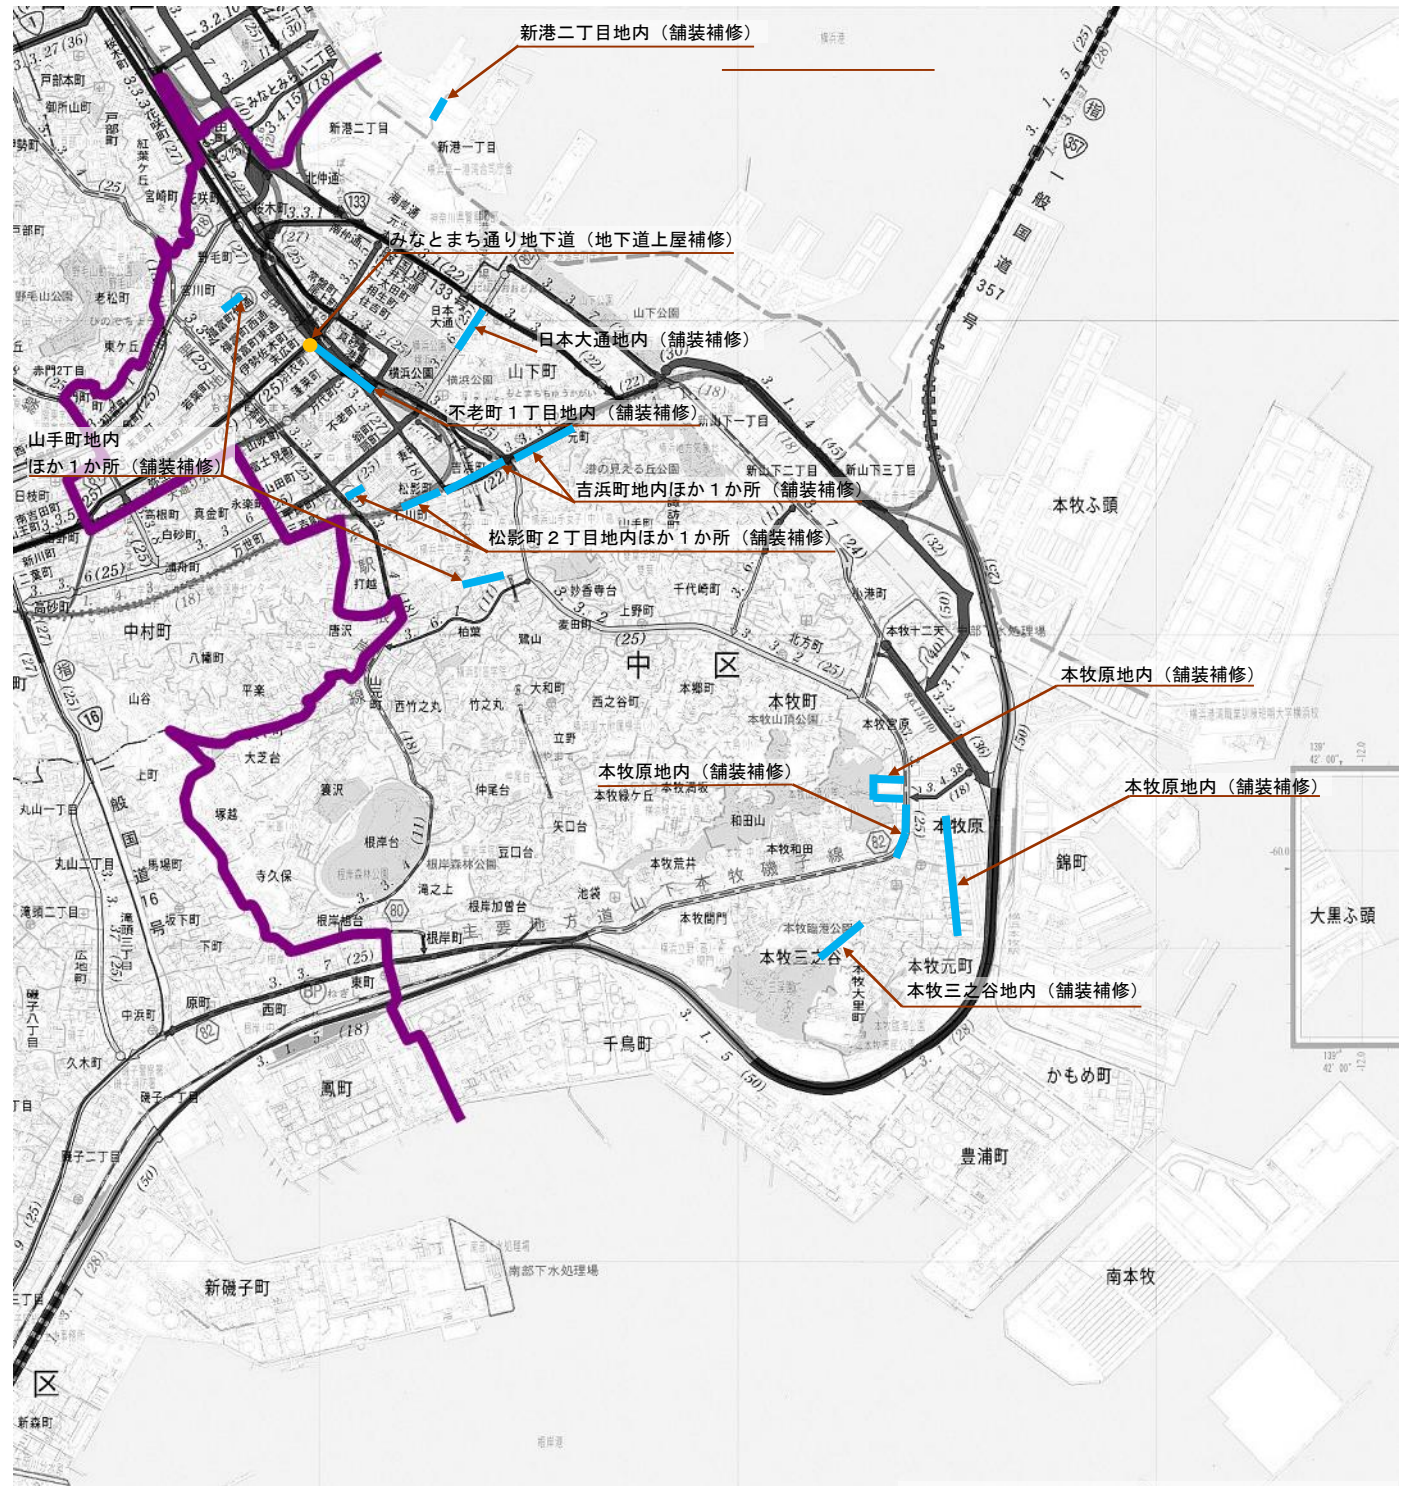

問合せ先
中土木事務所 TEL 641-7681

- 凡例
- ● 道路修繕
 - ● 施設整備