


**平成30年度 横浜市旭土木事務所所管
旭区 道路整備 しゅん工箇所図**

※ 平成30年4月1日から平成31年3月31日にしゅん工したものが記載されています。
※ なお、応急的に対応した工事の記載はありません。

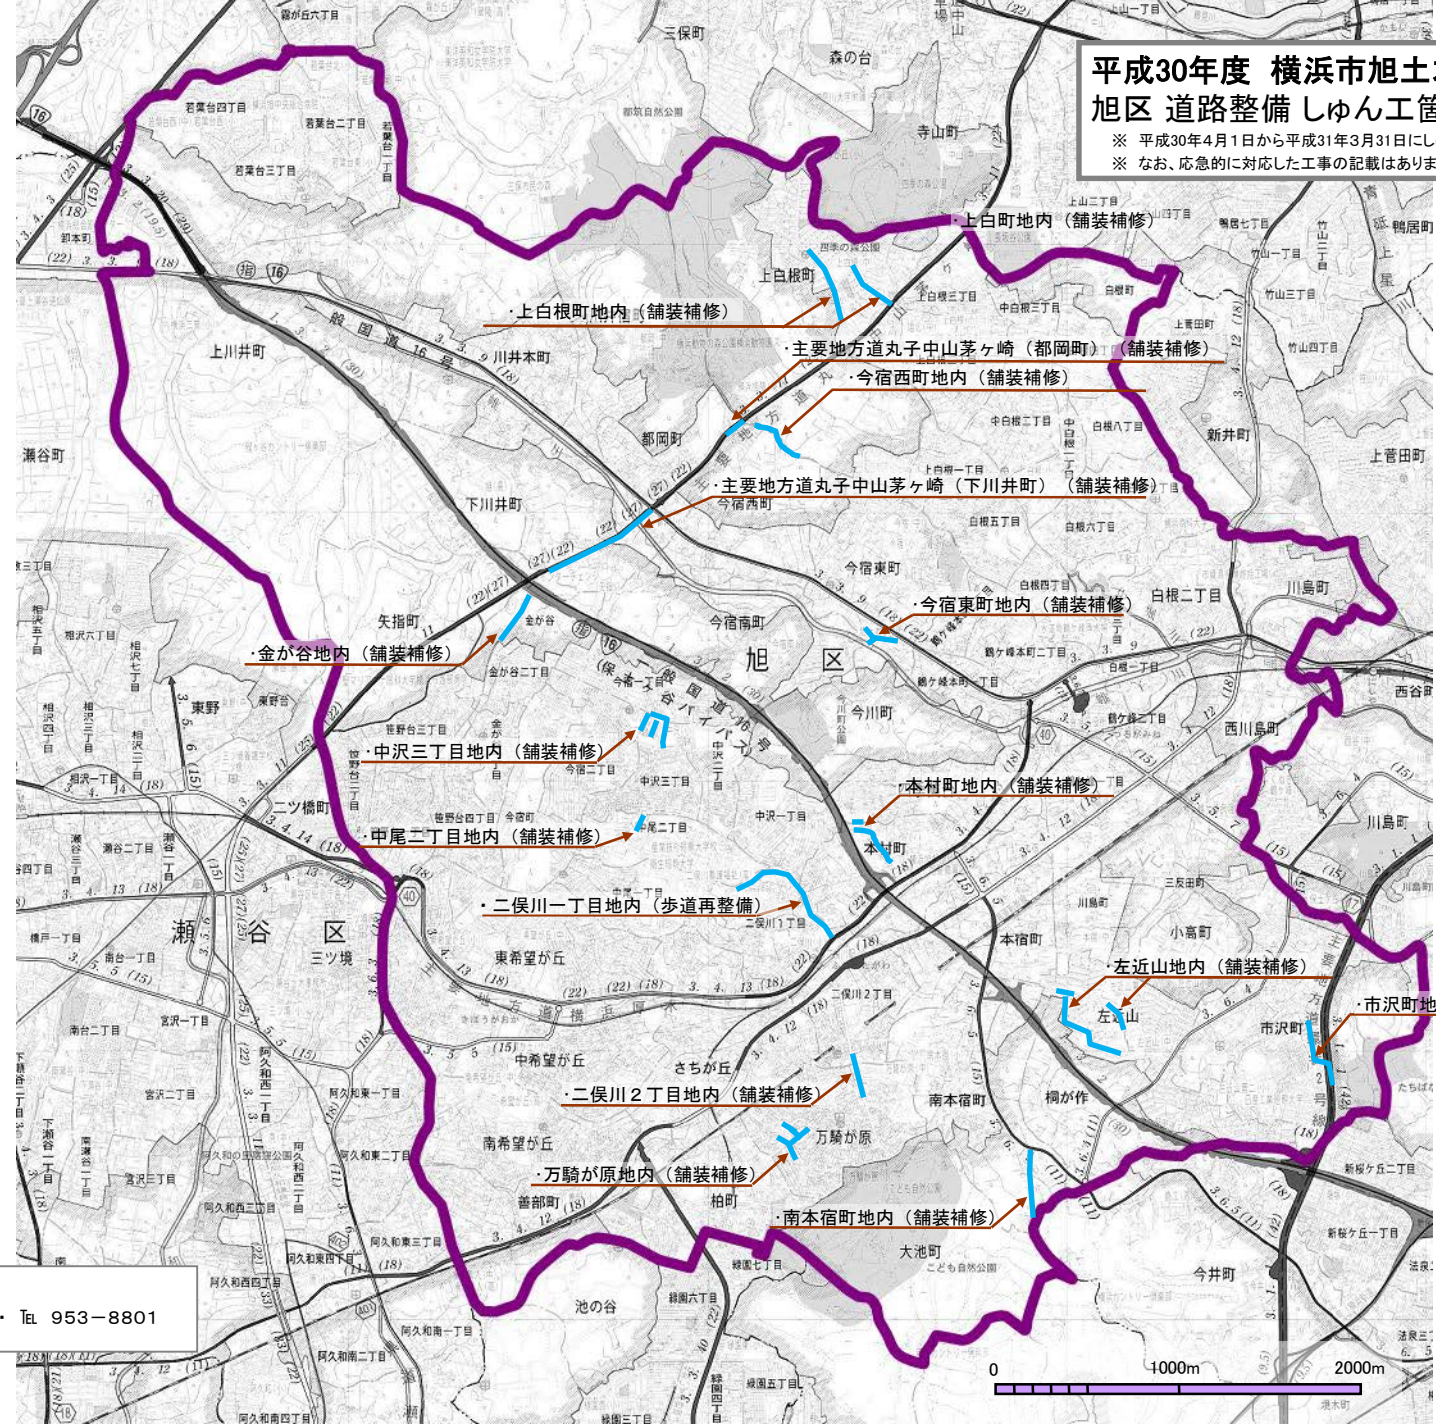

- 凡 例**
- 道路整備
 - 道路修繕
 - 施設整備

問合せ先
旭土木事務所 Tel 953-8801

