


# 平成30年度 横浜市金沢土木事務所所管 金沢区 道路整備しゅん工箇所図

※ 平成30年4月1日から平成31年3月31日にしゅん工したものが記載されています。  
※ なお、応急的に対応した工事の記載はありません。

問合せ先  
金沢土木事務所 ..... Tel 781-2511

- 凡 例
- ● 道路整備
  - ● 道路修繕

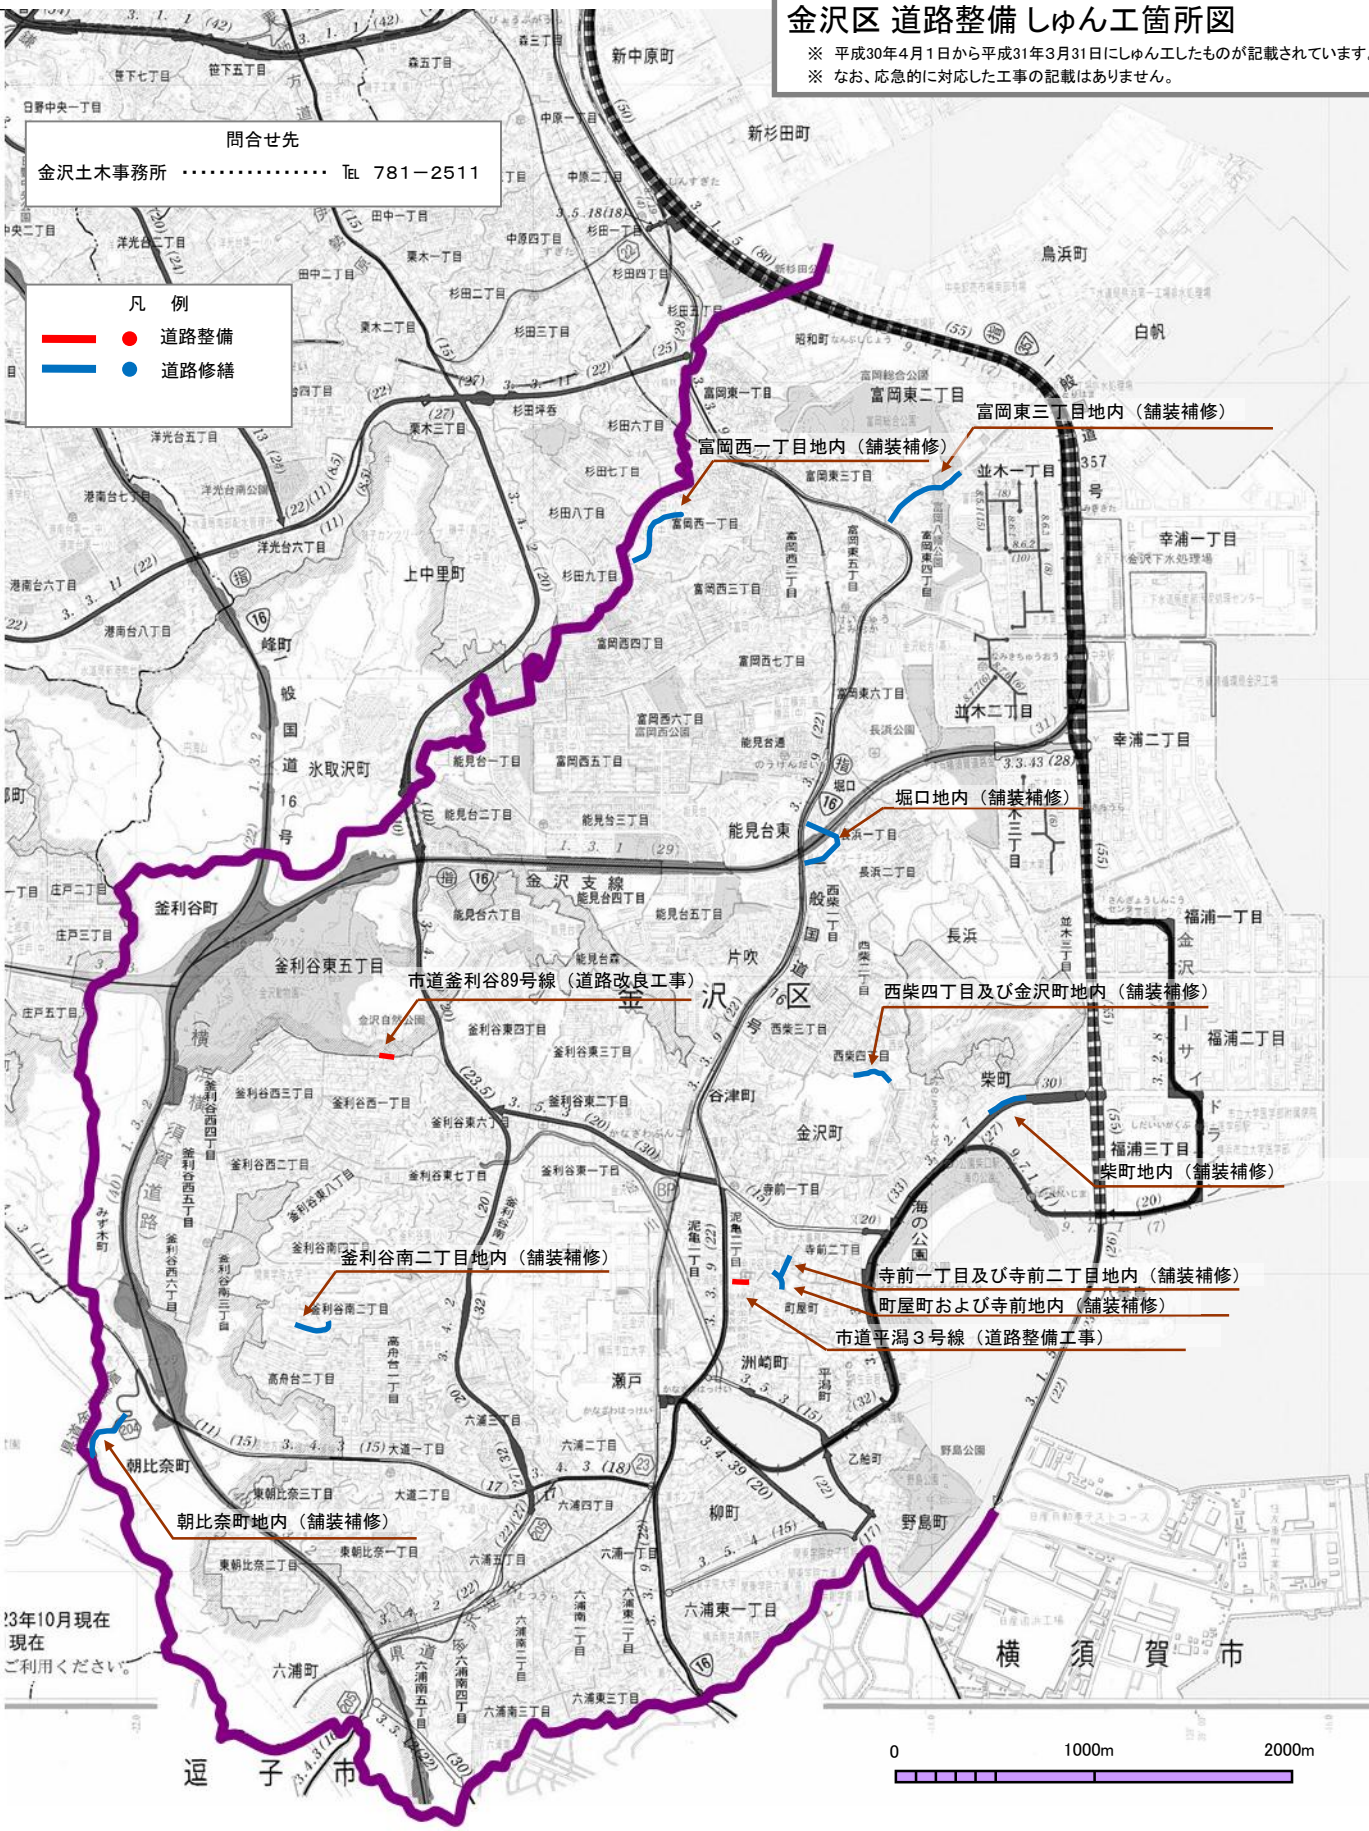


富岡東三丁目地内 (舗装補修)

富岡西一丁目地内 (舗装補修)

堀口地内 (舗装補修)

西柴四丁目及び金沢町地内 (舗装補修)


寺前一丁目及び寺前二丁目地内 (舗装補修)

町屋町および寺前地内 (舗装補修)

市道平潟3号線 (道路整備工事)

朝比奈町地内 (舗装補修)

現在ご利用ください。

