


平成30年度 横浜市港北土木事務所所管 港北区 道路整備しゅん工箇所図

※ 平成30年4月1日から平成31年3月31日にしゅん工したものが記載されています。
※ なお、応急に対応した工事の記載はありません。

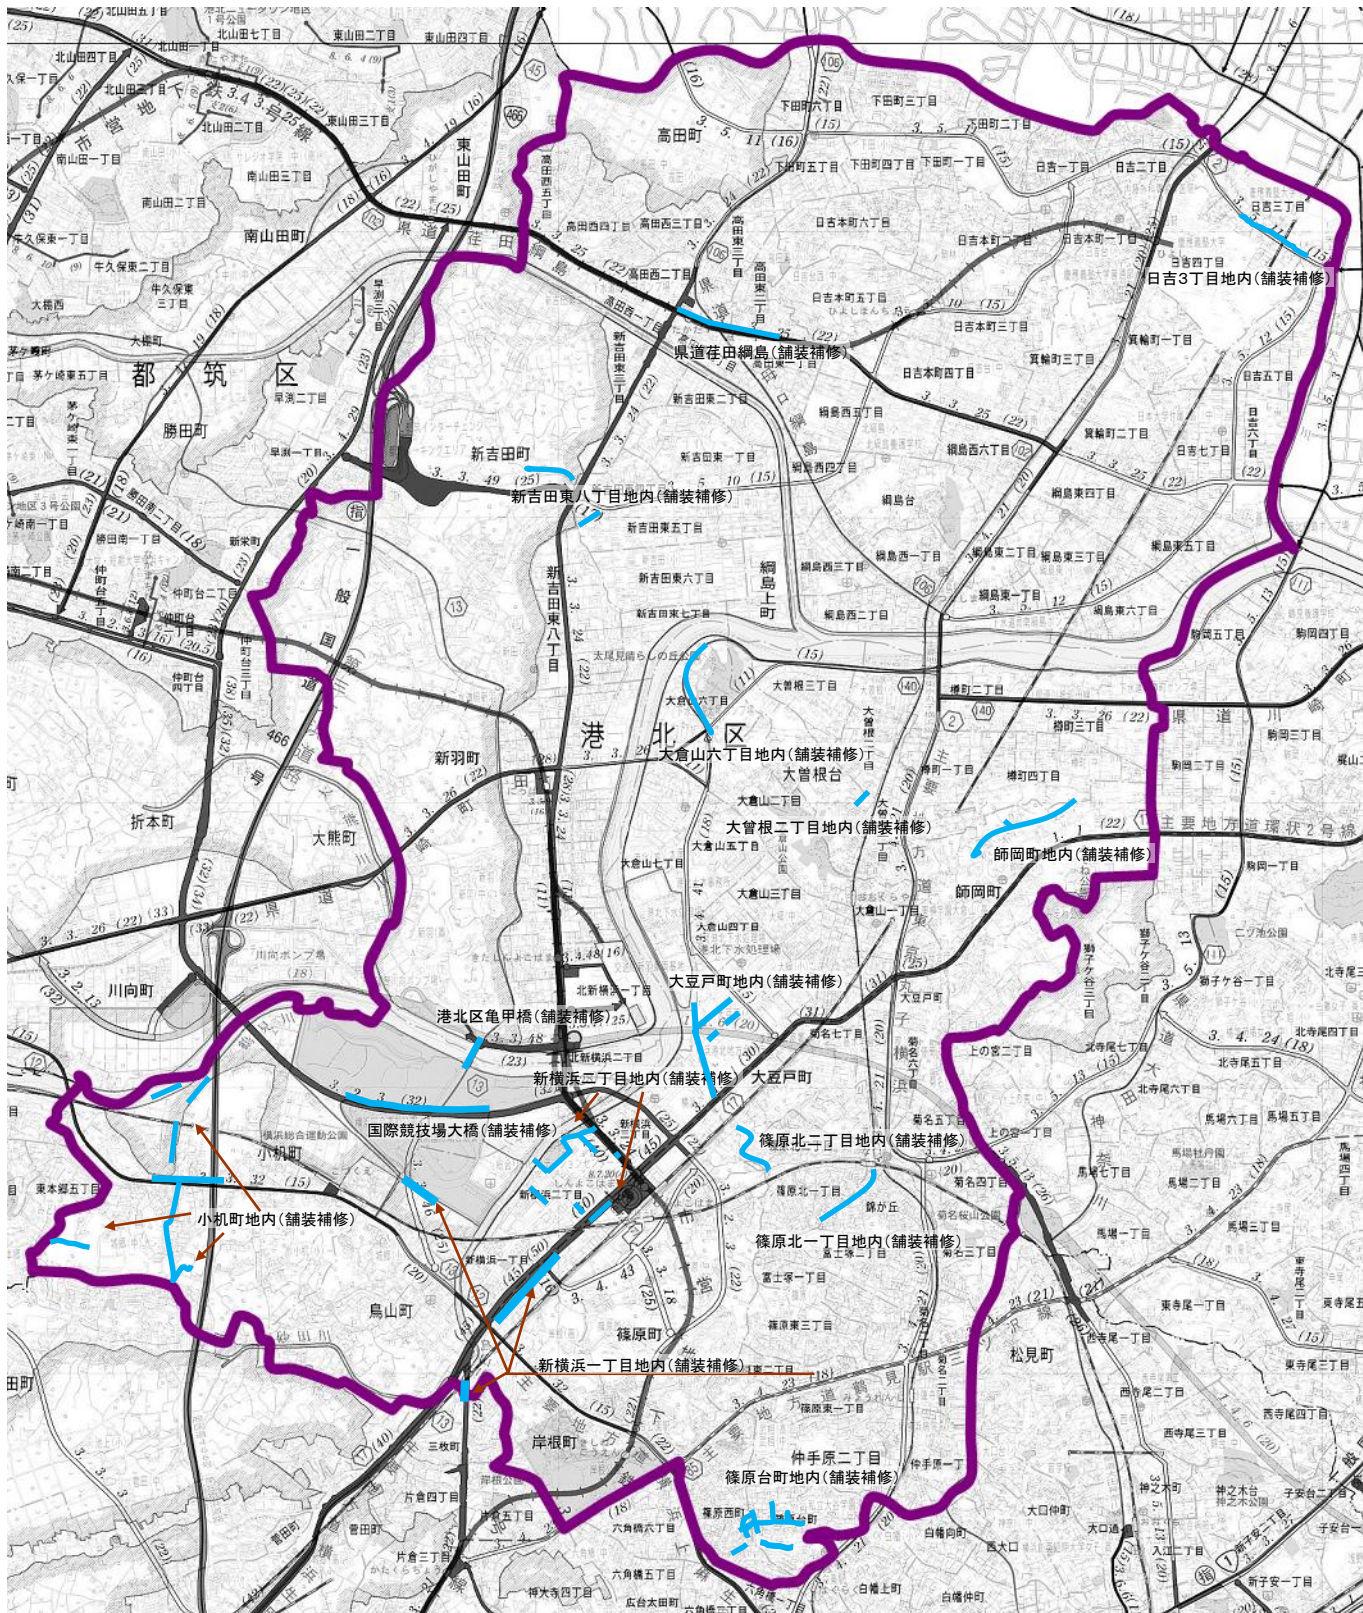

問合せ先
港北土木事務所 Tel 531-7361

凡 例	
—	● 道路整備
—	● 道路修繕
—	● 施設整備