


平成30年度 横浜市道路局所管 都筑区 道路整備しゅん工箇所図

※ 平成30年4月1日から平成31年3月31日にしゅん工したものが記載されています。
※ なお、応急的に対応した工事の記載はありません。

問合せ先
【橋】 橋梁課 TEL 671-2796

- 凡 例
- 道路整備
 - 道路修繕
 - 施設整備
 - 高速道路整備

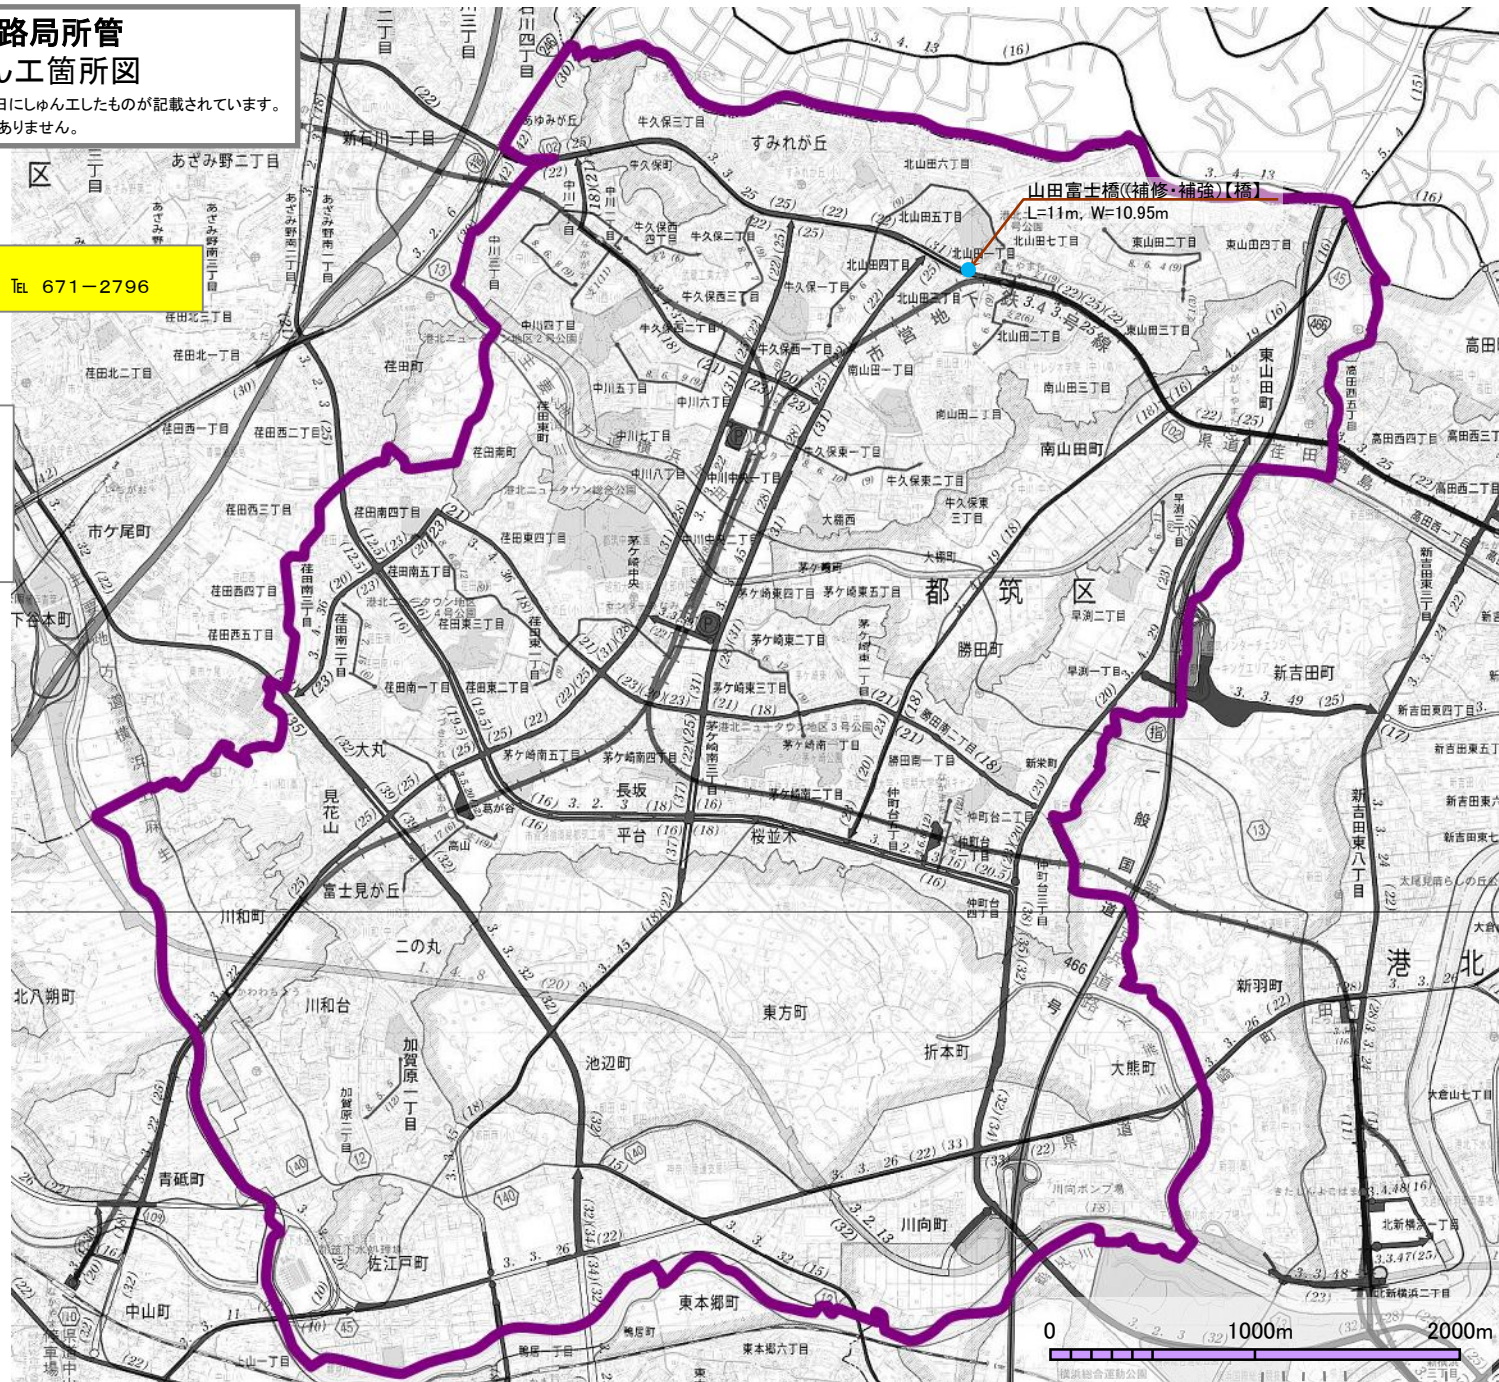

0 1000m 2000m
横浜総合運動公園