


# 令和元年度 横浜市旭土木事務所所管 旭区 道路整備しゅん工箇所図

※ 平成31年4月1日から令和2年3月31日までにしゅん工したものが記載されています。  
※ なお、応急に対応した工事の記載はありません。

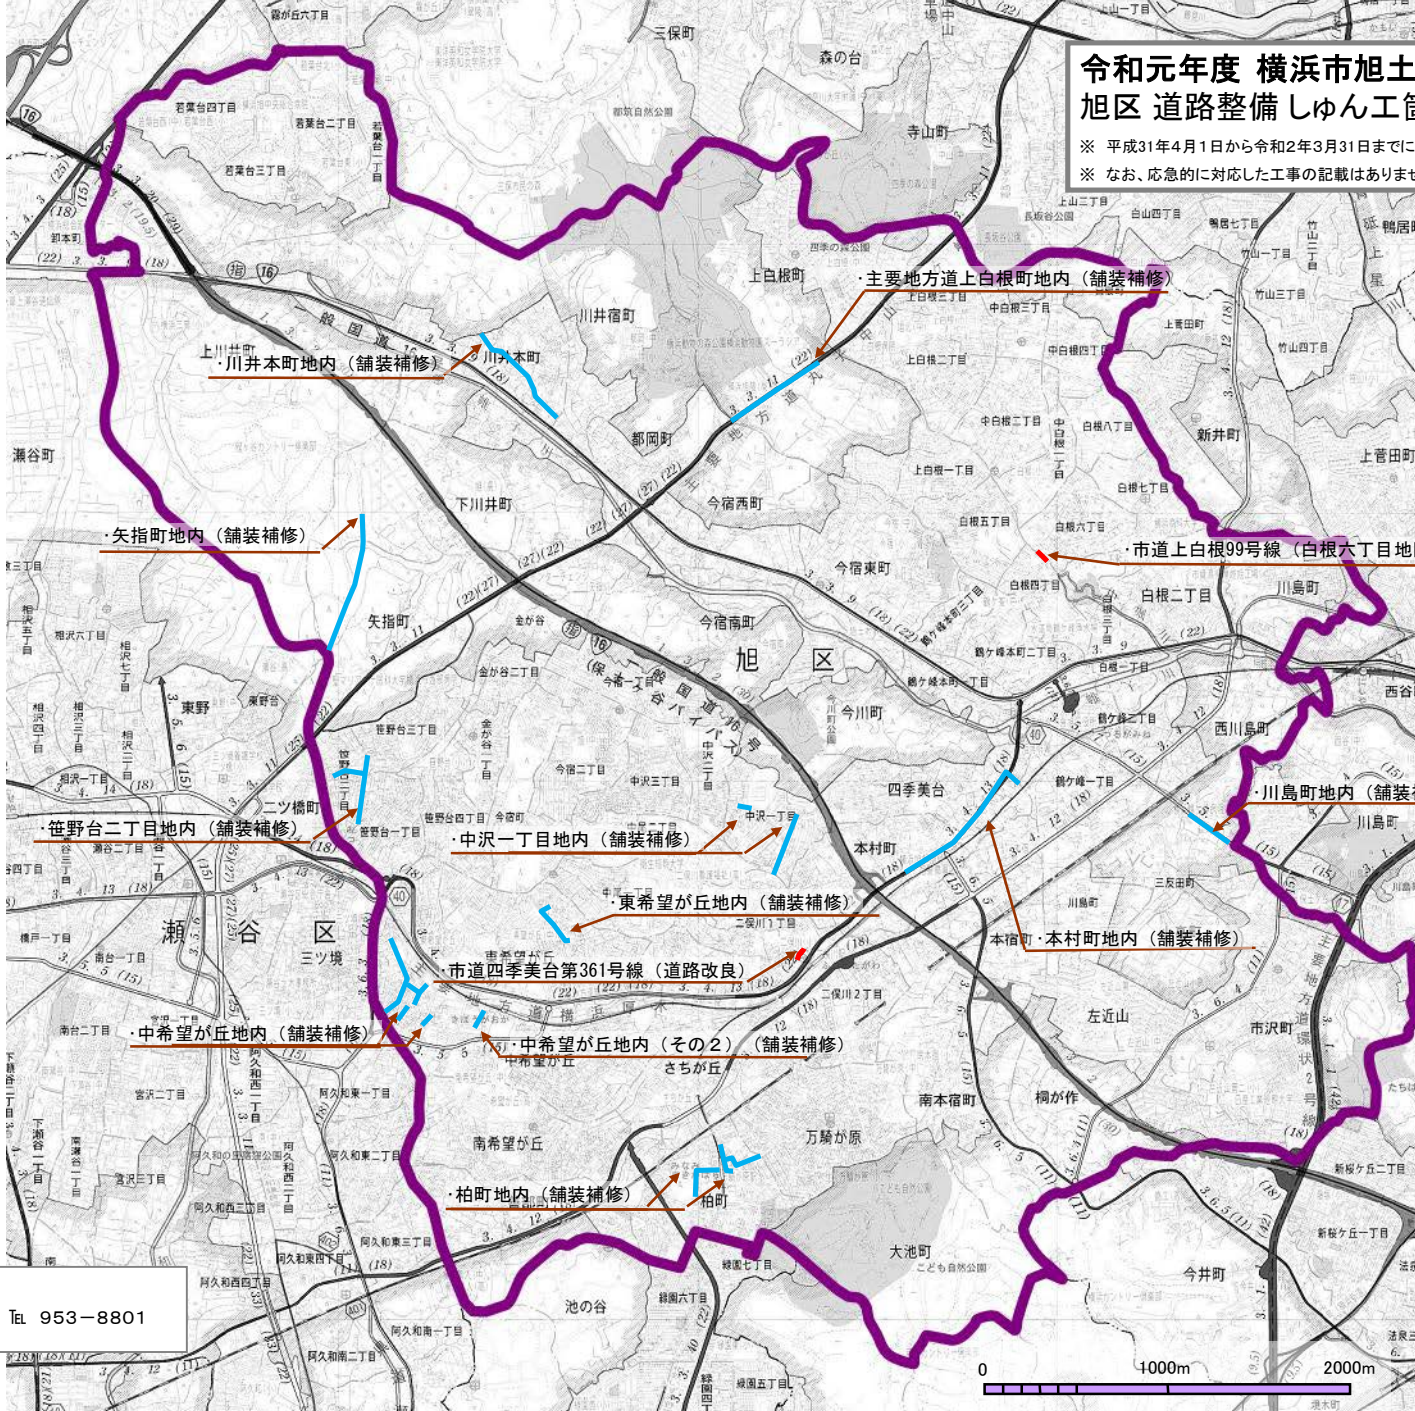

川井本町地内 (舗装補修)

主要地方道上白根町地内 (舗装補修)

矢指町地内 (舗装補修)

市道上白根99号線 (白根六丁目地区) (道路改良) 線越

笹野台二丁目地内 (舗装補修)

中沢一丁目地内 (舗装補修)

川島町地内 (舗装補修)

東希望が丘地内 (舗装補修)

市道四季美台第361号線 (道路改良)

本宿町・本村町地内 (舗装補修)

中希望が丘地内 (舗装補修)

中希望が丘地内 (その2) (舗装補修)

柏町地内 (舗装補修)

- 凡例
- 道路整備
  - 道路修繕
  - 施設整備

問合せ先  
旭土木事務所 ..... Tel 953-8801

