


# 令和元年度 横浜市道路局所管 緑区 道路整備しゅん工箇所図

※ 平成31年4月1日から令和2年3月31日にしゅん工したものが記載されています。  
※ なお、応急に対応した工事の記載はありません。

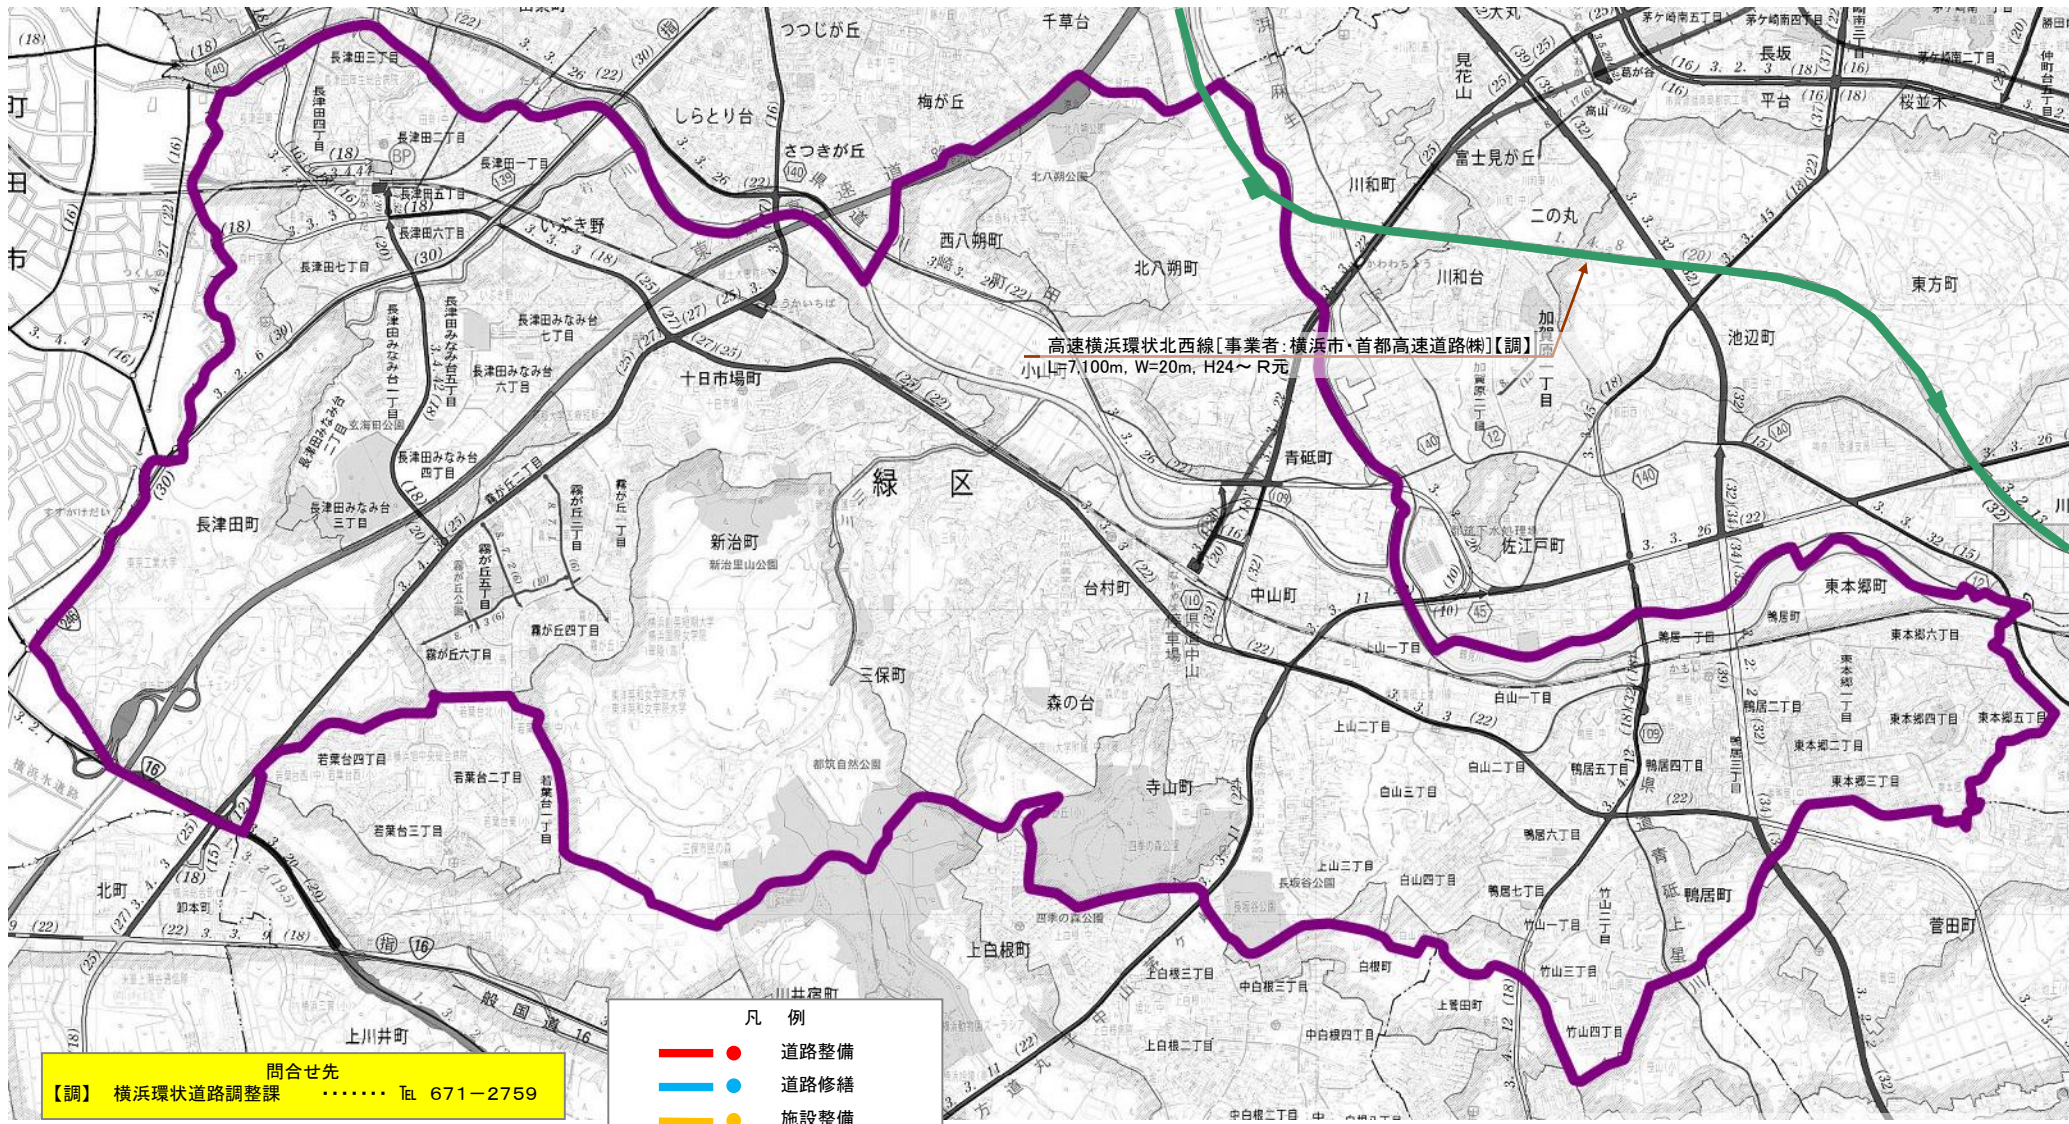

高速横浜環状北西線【事業者：横浜市・首都高速道路株】【調】  
小山径7,100m, W=20m, H24~R元

問合せ先  
【調】 横浜環状道路調整課 ..... TEL 671-2759

- 凡 例
- 道路整備
  - 道路修繕
  - 施設整備
  - 高速道路整備

