


# 令和元年度 横浜市道路局所管 青葉区 道路整備しゅん工箇所図

※ 平成31年4月1日から令和2年3月31日にしゅん工したものが記載されています。  
※ なお、応急的に対応した工事の記載はありません。

問合せ先  
**【施】 施設課** ..... TEL 671-3550  
**【調】 横浜環状道路調整課** ..... TEL 671-2759

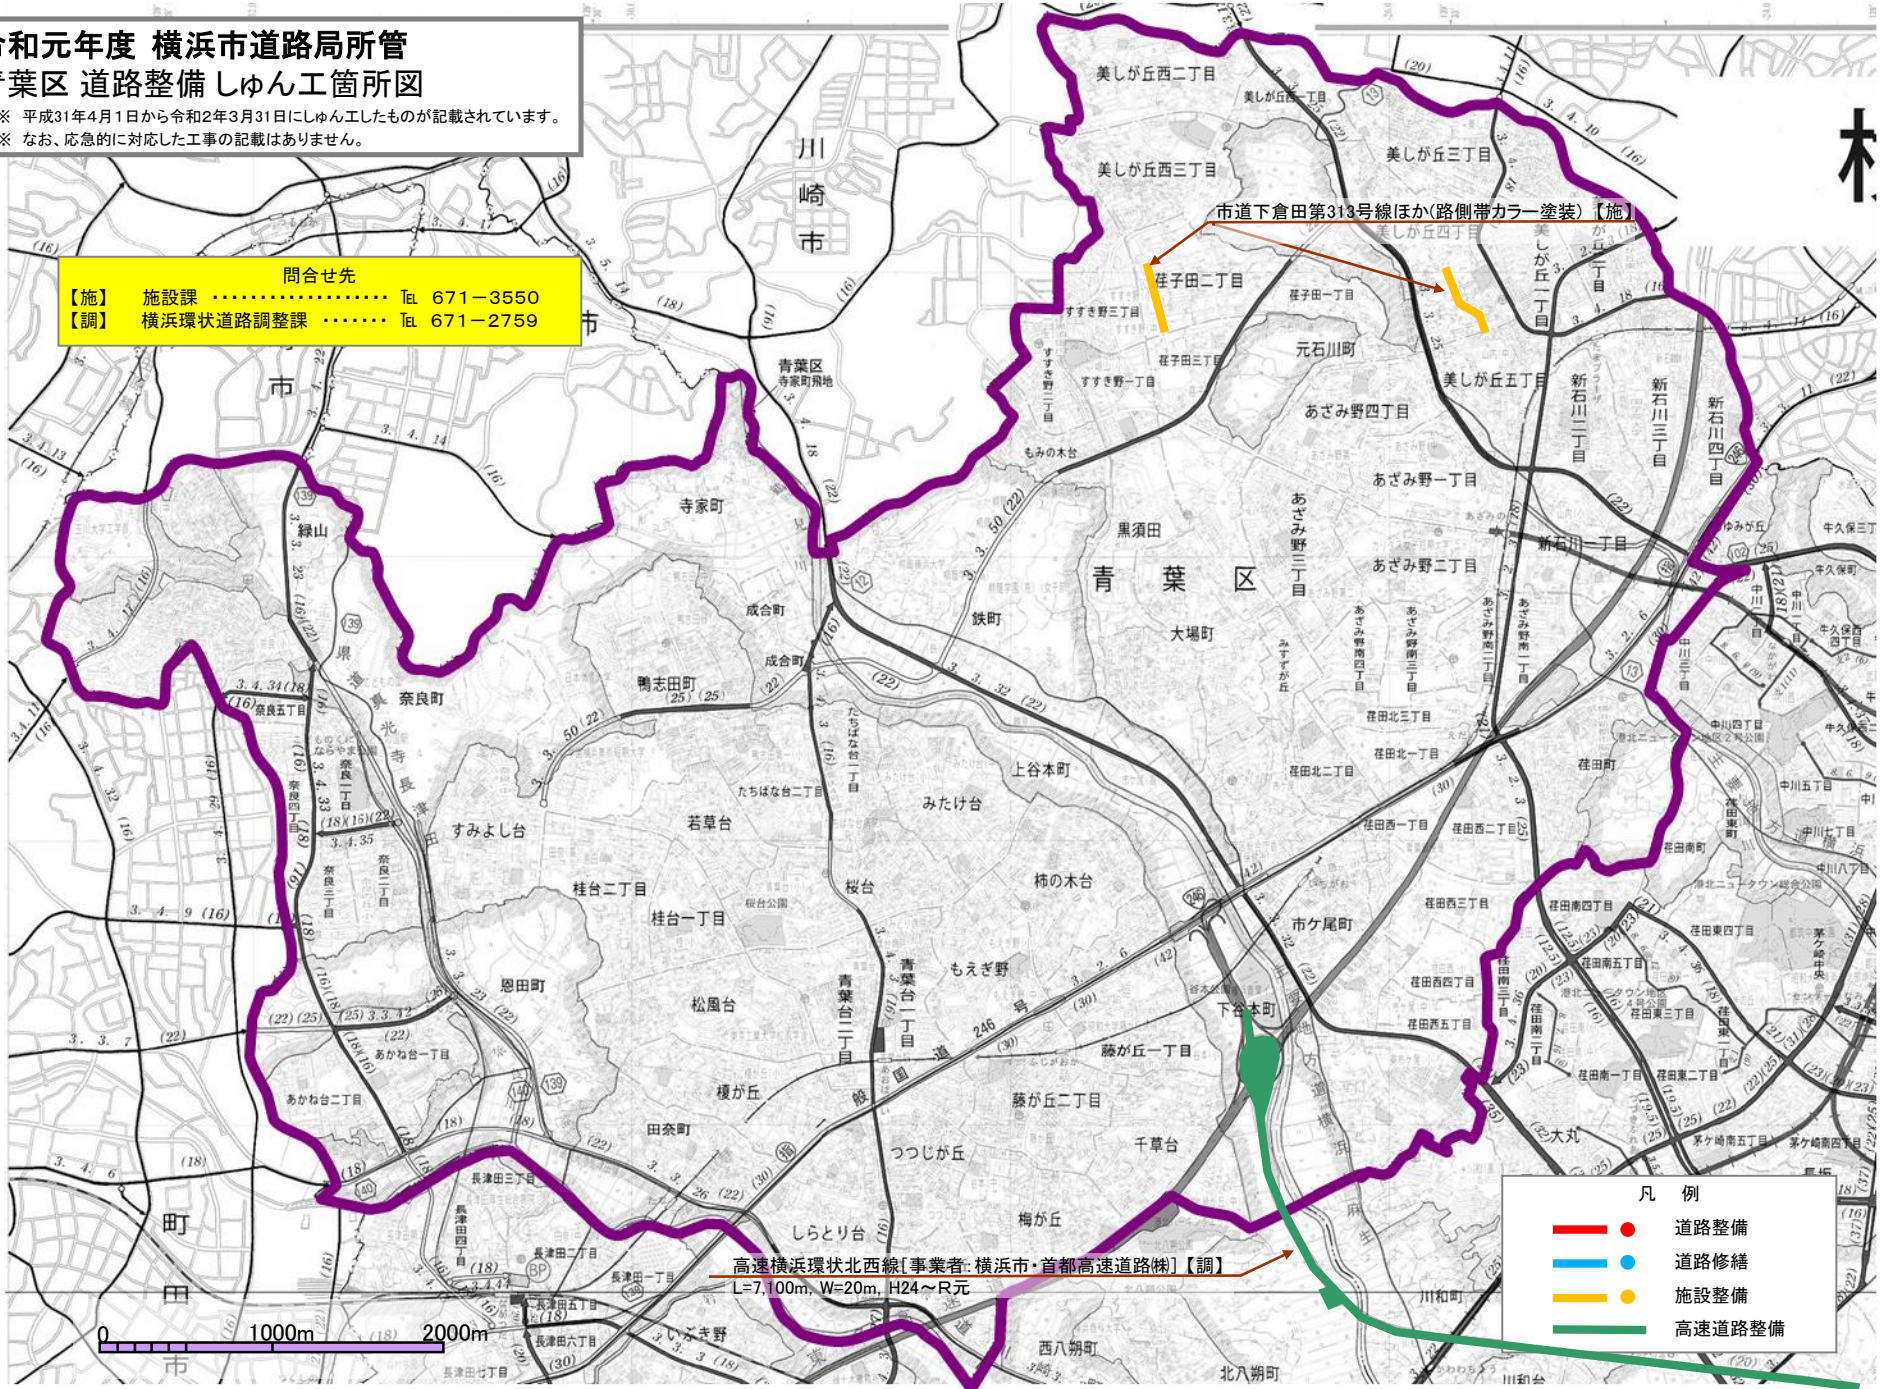

- 凡例
- 道路整備
  - 道路修繕
  - 施設整備
  - 高速道路整備