


令和2年度 横浜市道路局所管 旭区 道路整備しゅん工箇所図

※ 令和2年4月1日から令和3年3月31日にしゅん工したものが記載されています。
※ なお、応急的に対応した工事の記載はありません。

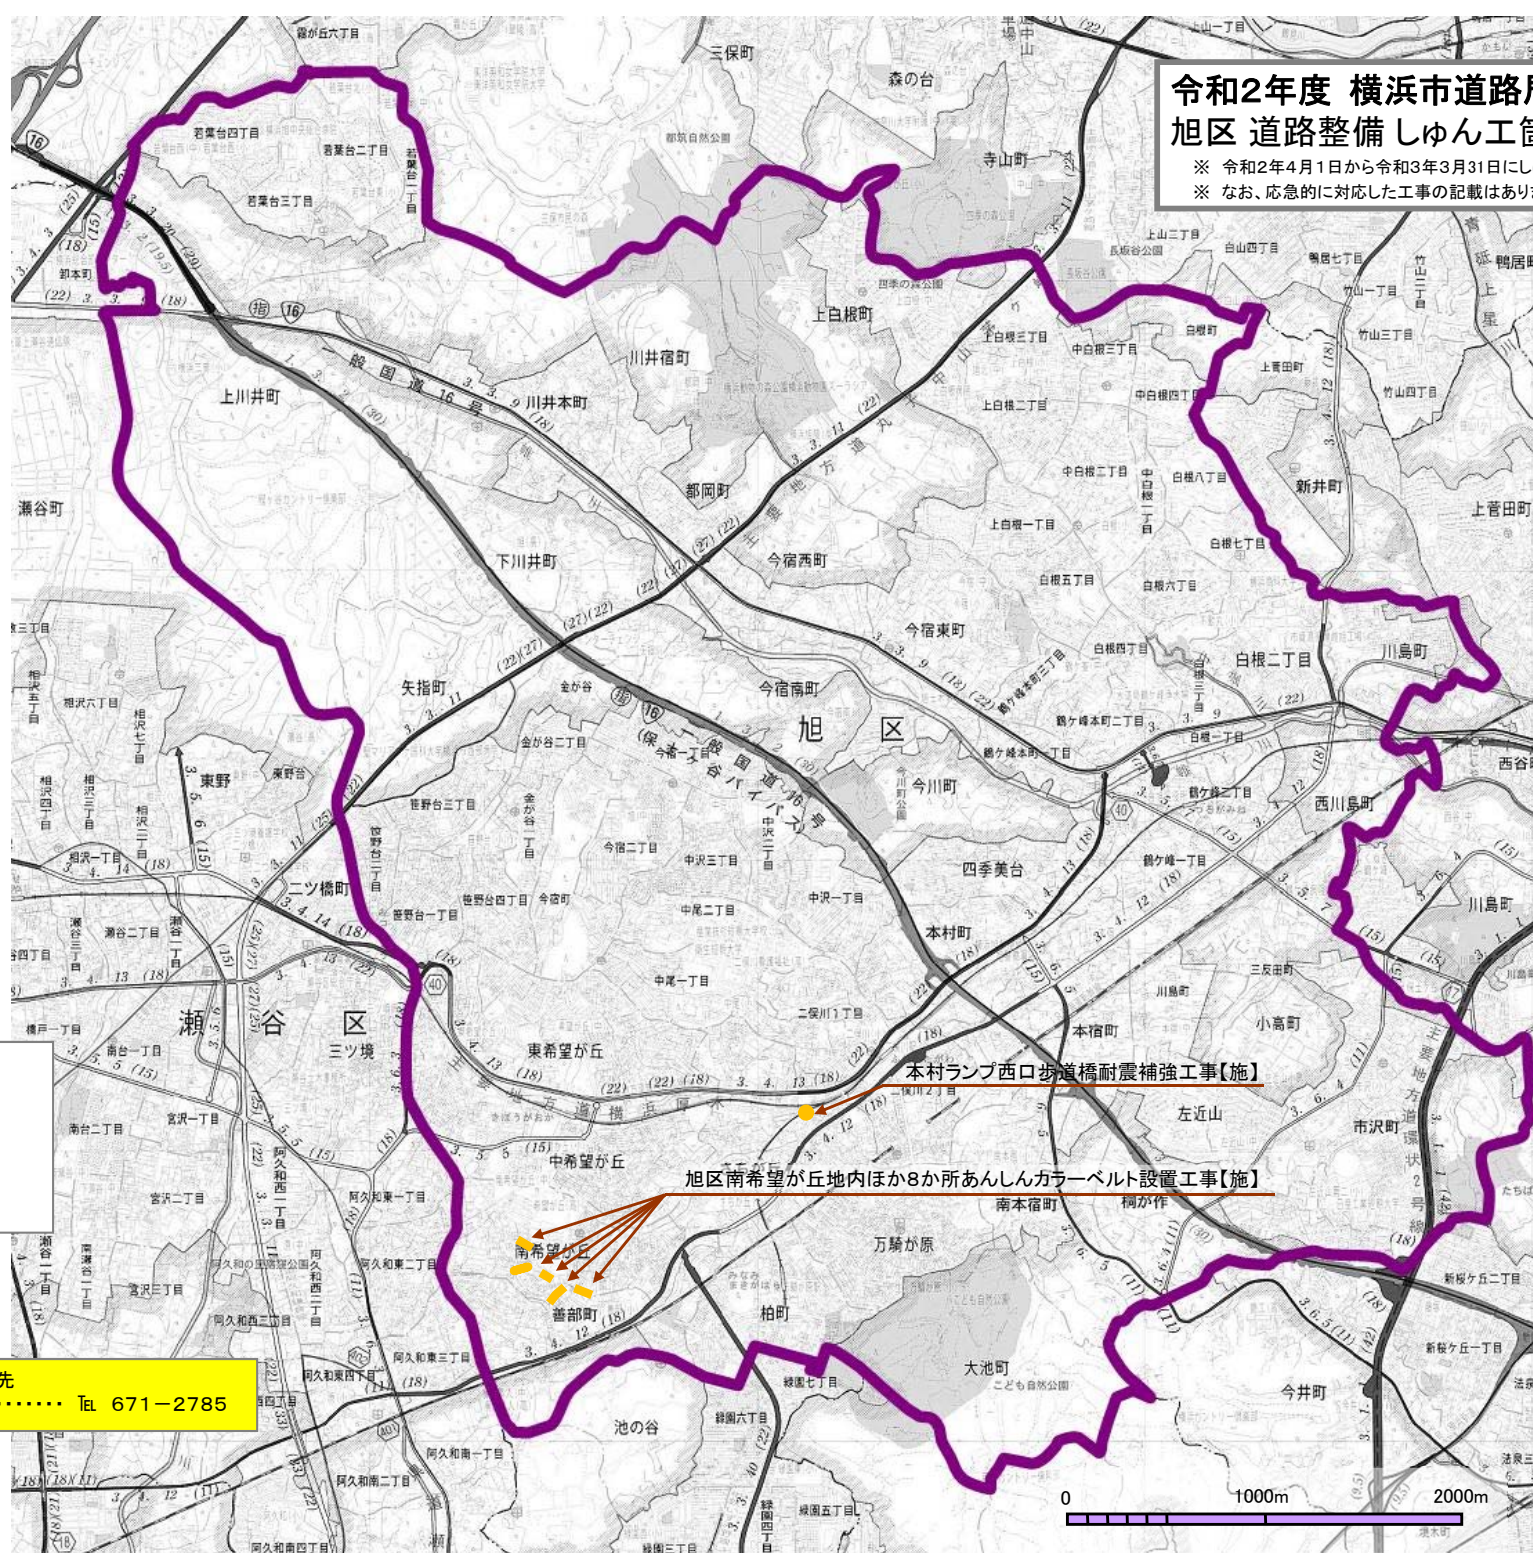

- 凡 例
- ● 道路整備
 - ● 道路修繕
 - ● 施設整備
 - ● 高速道路整備

【施】施設課 問合せ先 Tel. 671-2785

本村ランプ西口歩道橋耐震補強工事【施】

旭区南希望が丘地内ほか8か所あんしんカラーベルト設置工事【施】