


# 令和2年度 横浜市道路局所管 緑区 道路整備しゅん工箇所図

※ 令和2年4月1日から令和3年3月31日にしゅん工したものが記載されています。  
※ なお、応急的に対応した工事の記載はありません。

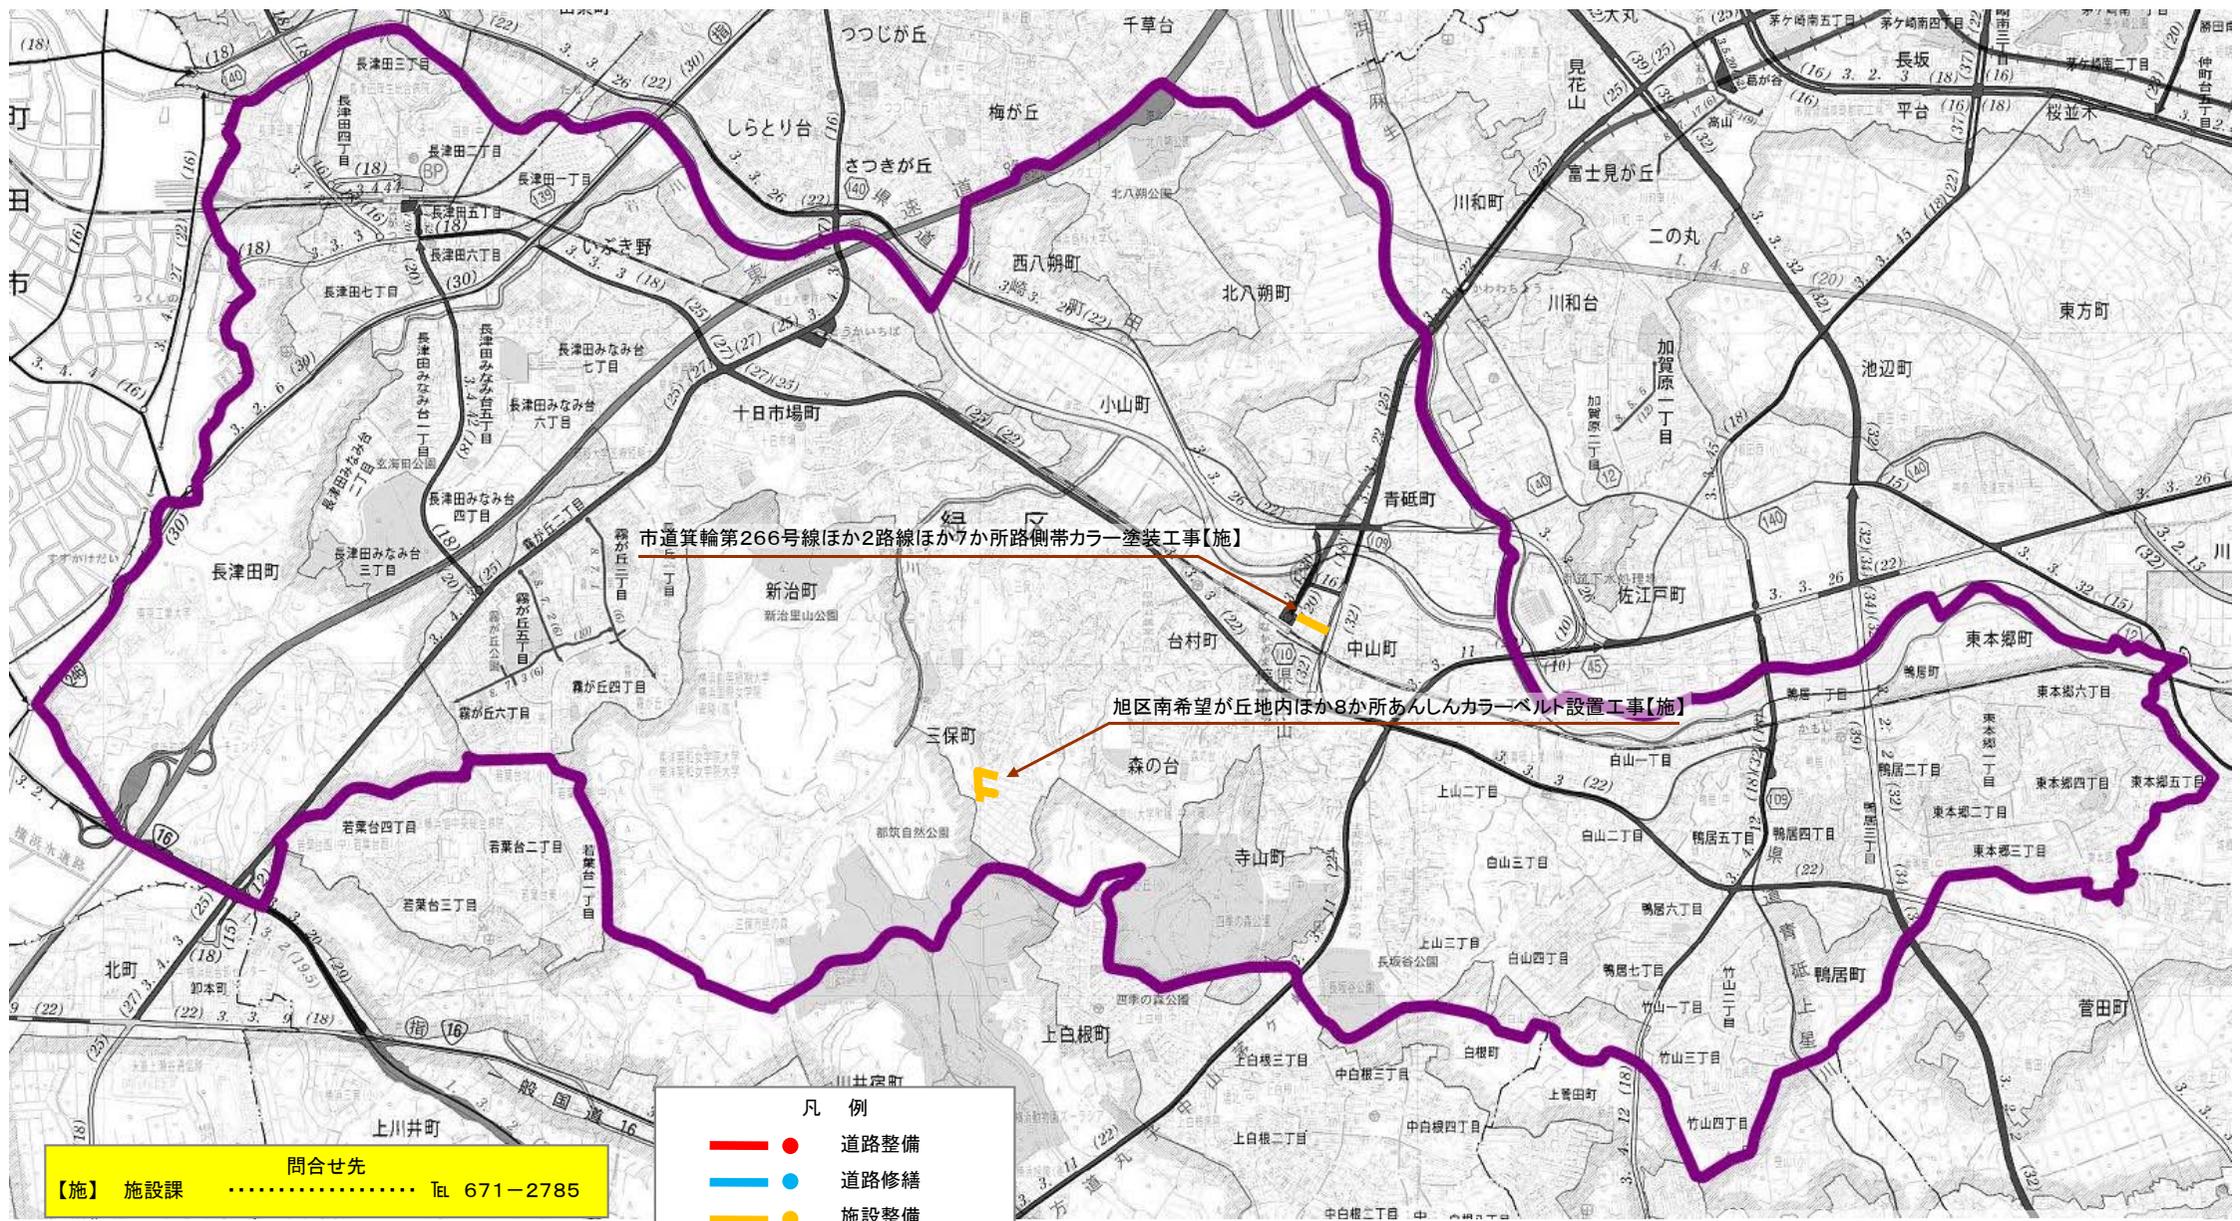

市道箕輪第266号線ほか2路線ほか7か所路側帯カラー塗装工事【施】

旭区南希望が丘地内ほか8か所あんしんカラーベルト設置工事【施】

- 凡 例
- 道路整備
  - 道路修繕
  - 施設整備
  - 高速道路整備

問合せ先  
【施】 施設課 ..... Tel 671-2785

