


令和2年度 横浜市栄土木事務所所管 栄区 道路整備しゅん工箇所図

※ 令和2年4月1日から令和3年3月31日にしゅん工したものが記載されています。
※ なお、応急に対応した工事の記載はありません。

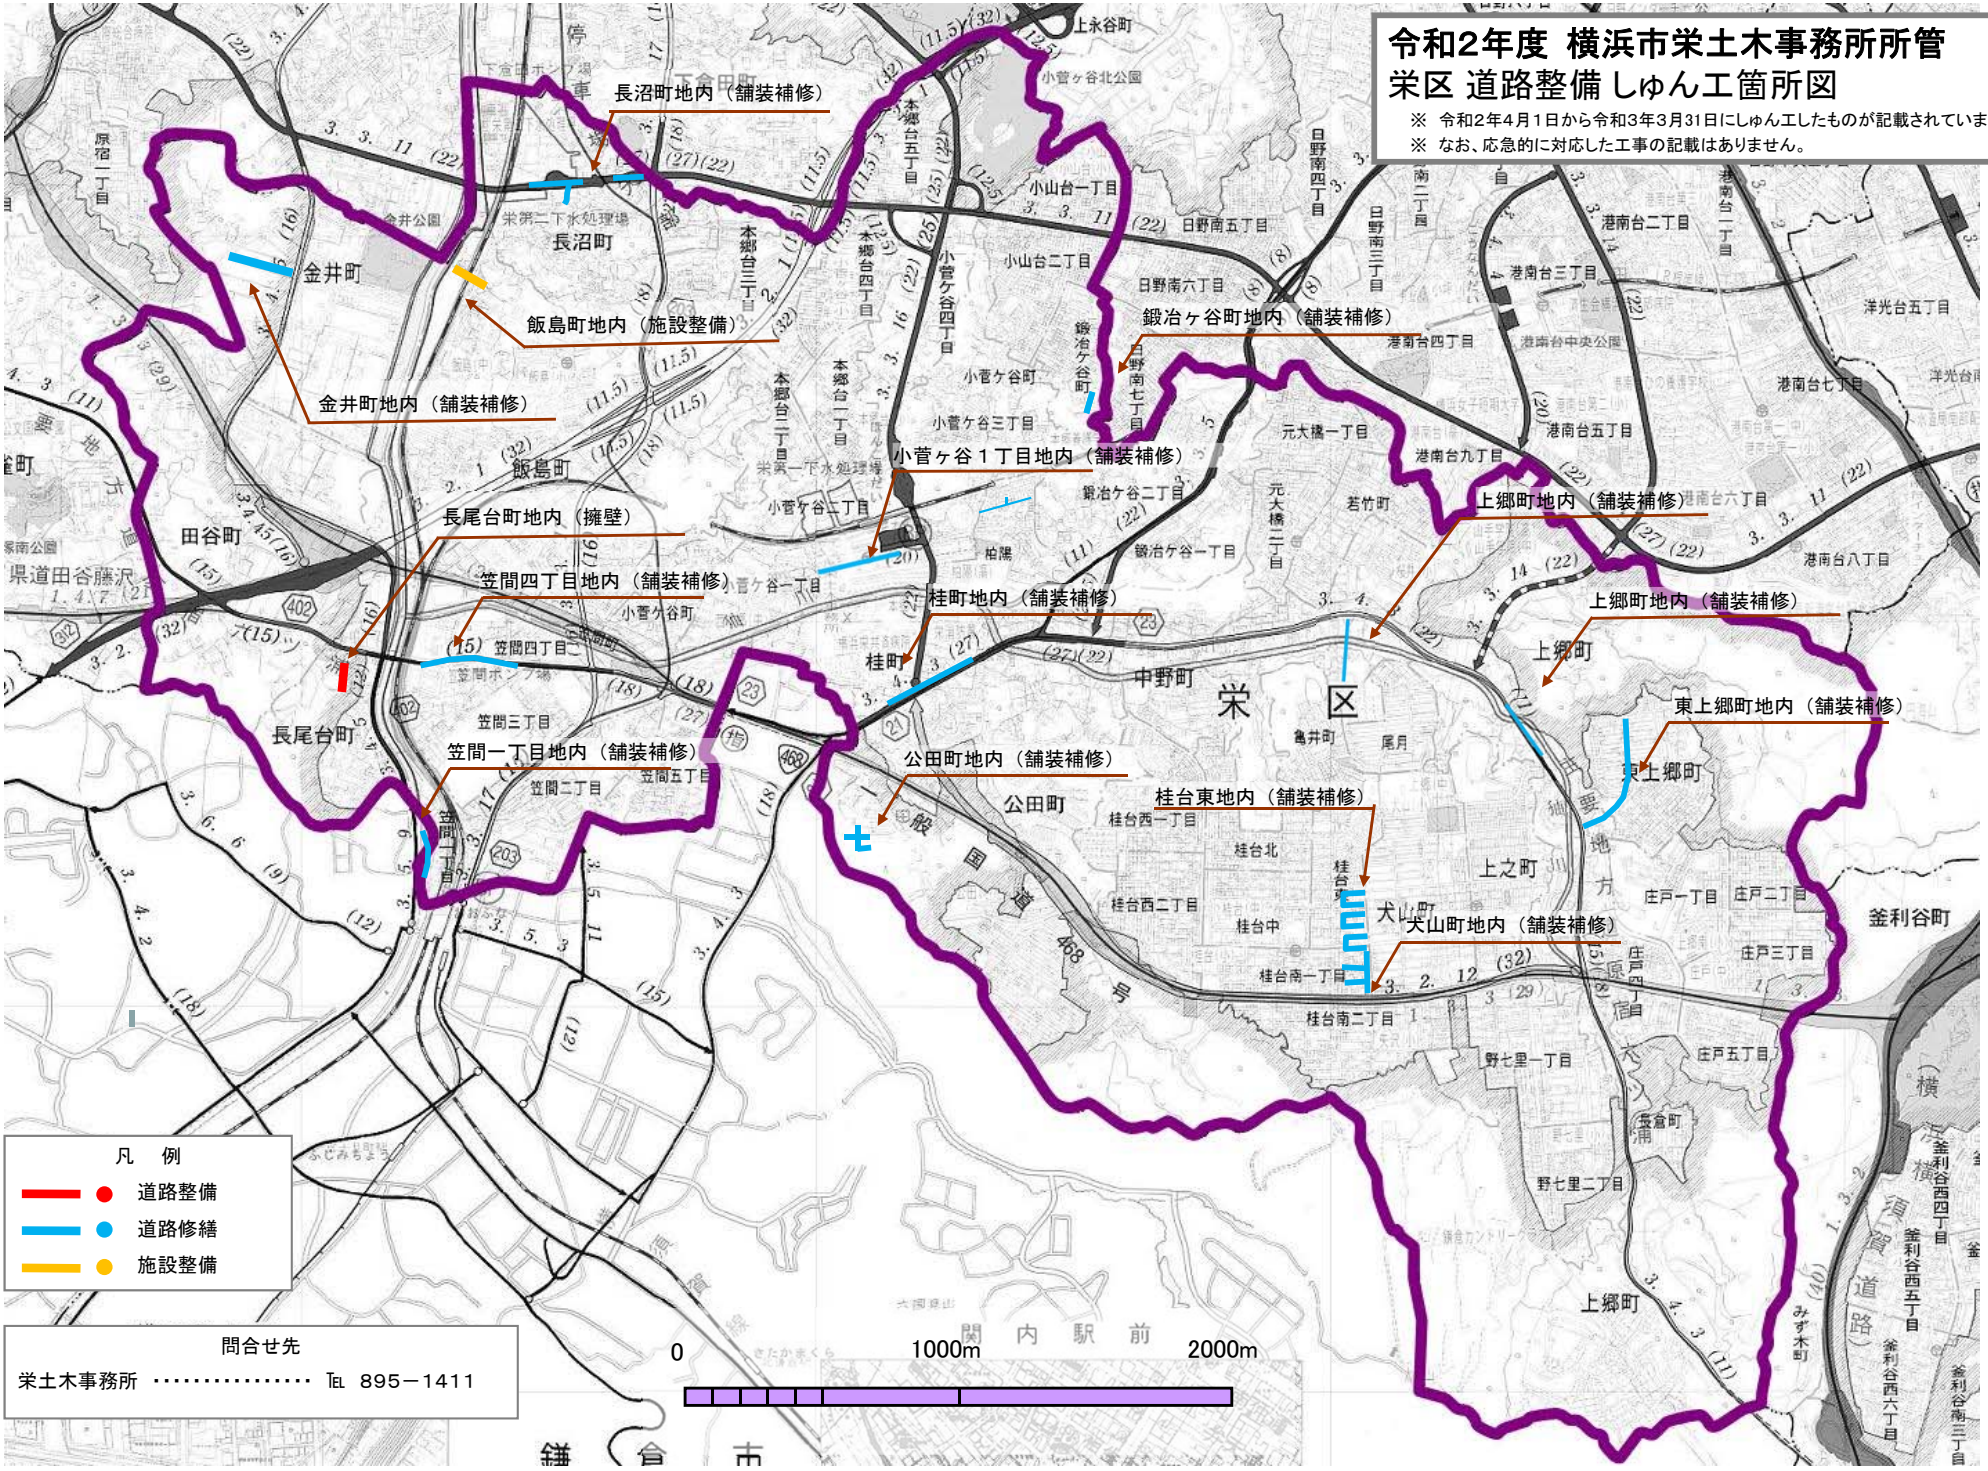

- 凡例
- 道路整備
 - 道路修繕
 - 施設整備

問合せ先
栄土木事務所 TEL 895-1411



栄区

釜利谷町
釜利谷西四丁目
釜利谷西五丁目
釜利谷西六丁目
釜利谷南三丁目