


# 令和3年度 横浜市栄土木事務所所管 栄区 道路整備しゅん工箇所図

※ 令和3年4月1日から令和4年3月31日にしゅん工したものが記載されています。  
※ なお、応急的に対応した工事の記載はありません。

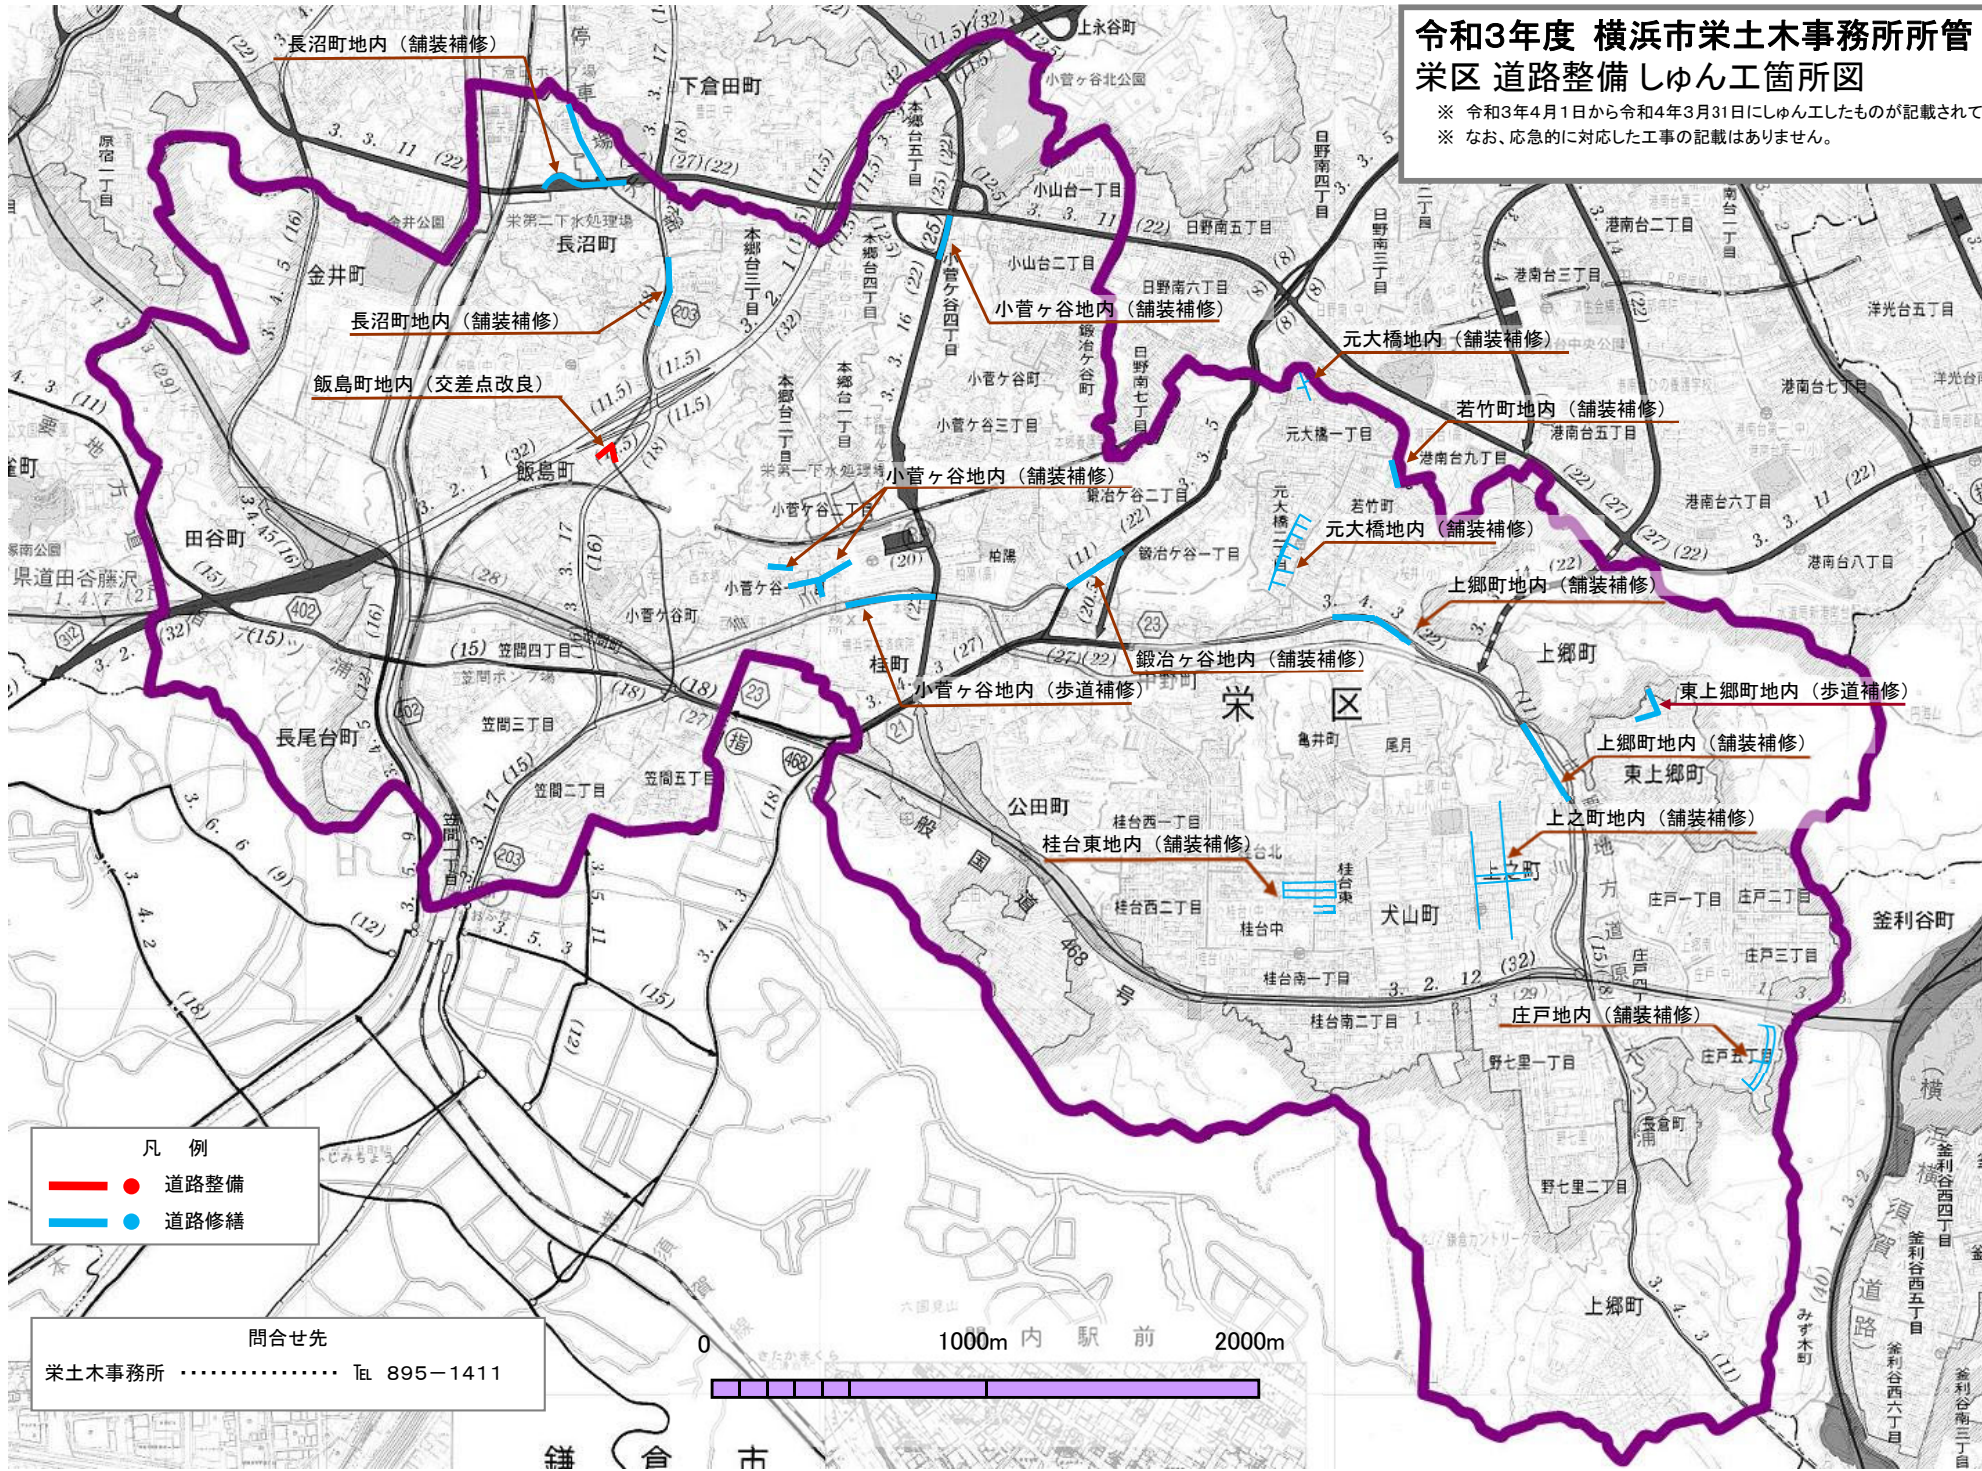

- 凡例
- 道路整備
  - 道路修繕

問合せ先  
栄土木事務所 ..... TEL 895-1411



鎌倉市

（横）  
金利谷西四丁目  
金利谷西五丁目  
金利谷西六丁目  
金利谷南三丁目