


# 平成29年度 横浜市金沢土木事務所所管 金沢区 道路整備しゅん工箇所図

※ 平成29年4月1日から平成30年3月31日にしゅん工したものが記載されています。  
※ なお、応急に対応した工事の記載はありません。

問合せ先  
金沢土木事務所 ..... TEL 781-2511

凡例  
● 道路修繕

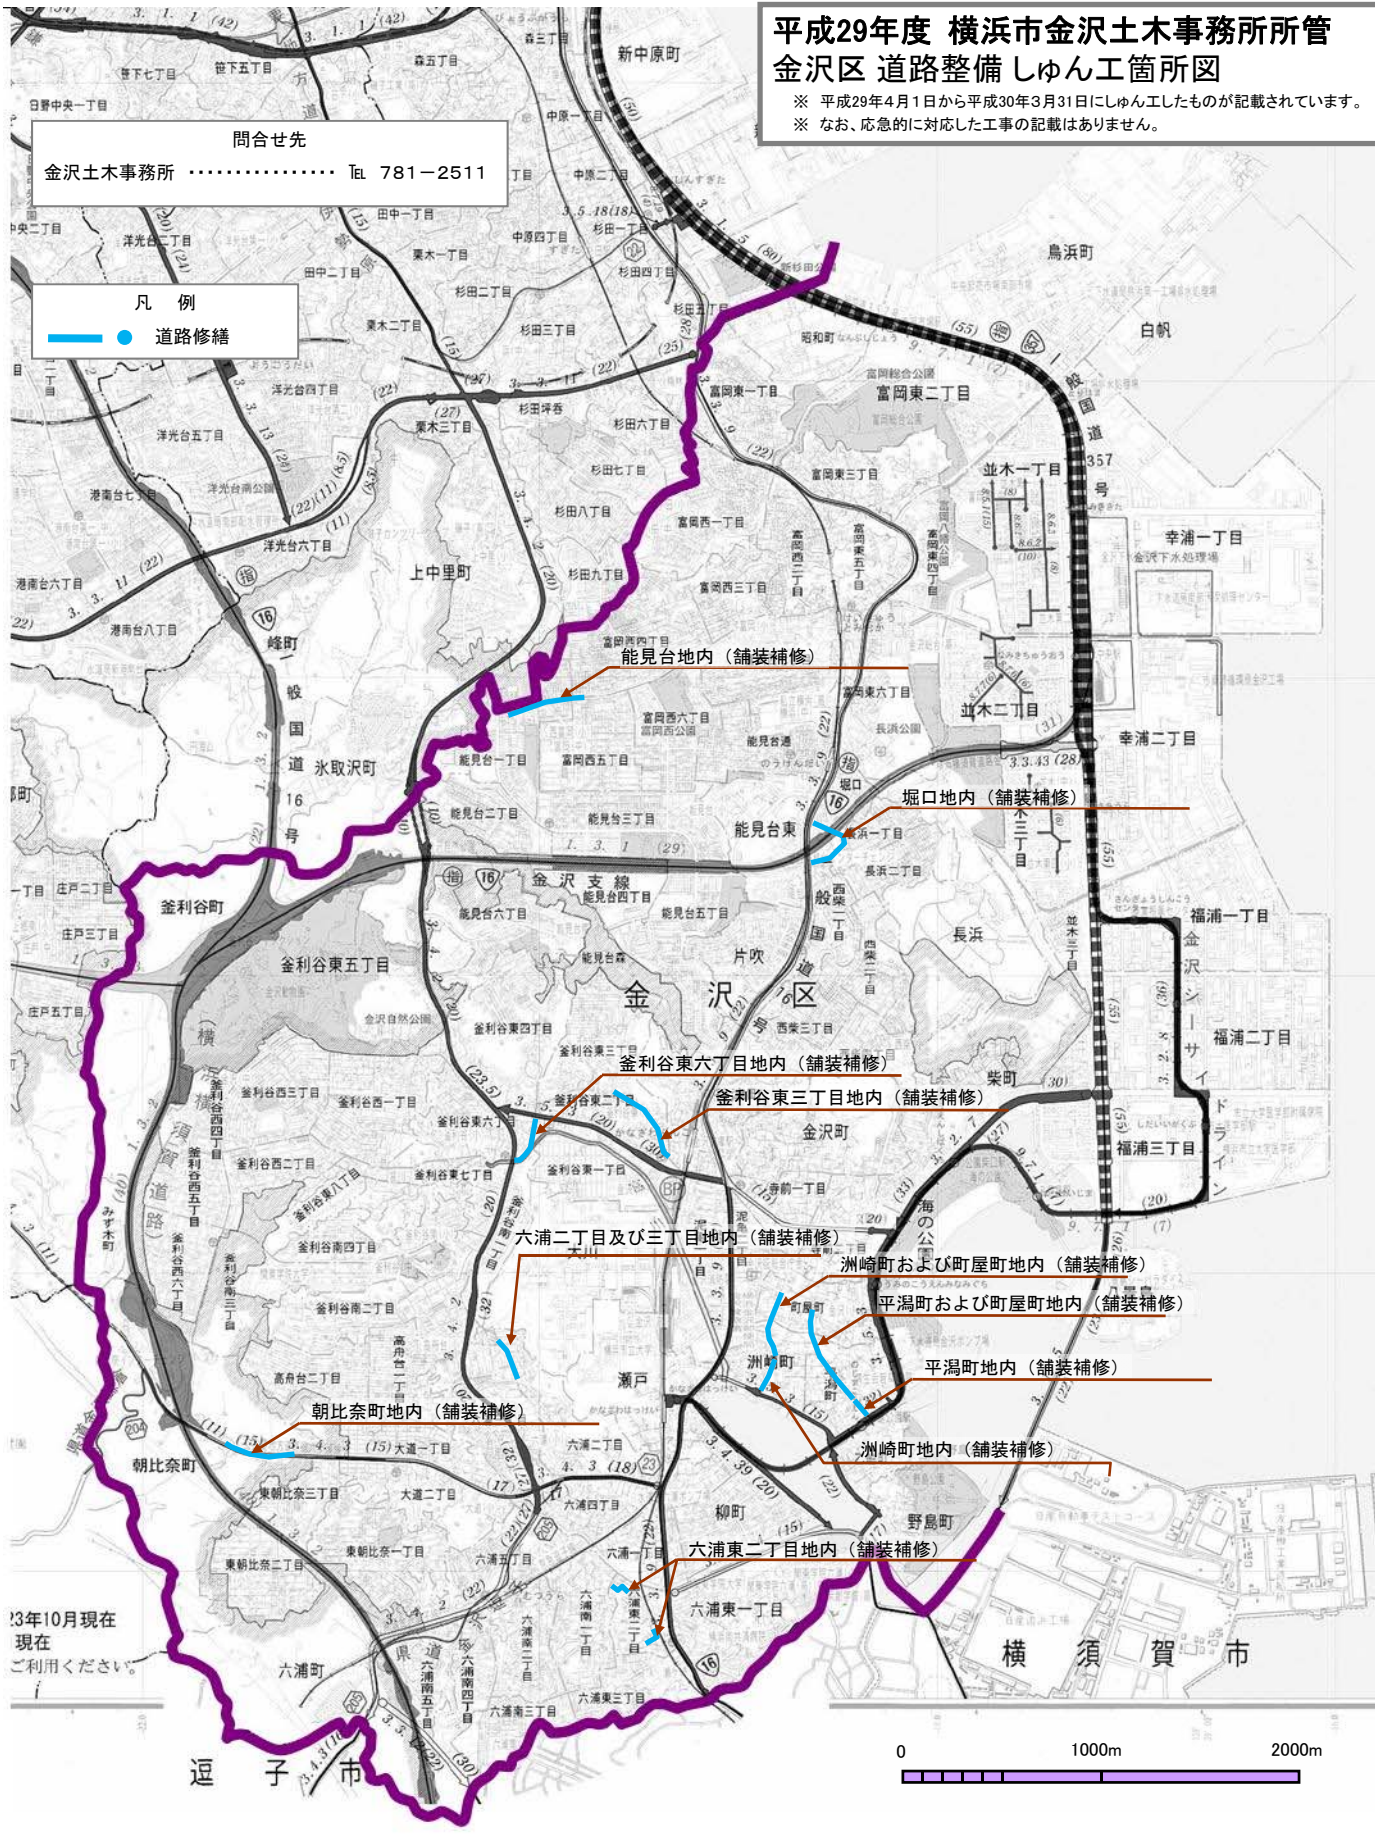

13年10月現在  
現在  
ご利用ください。

