


# 平成29年度 横浜市道路局所管 西区 道路整備しゅん工箇所図

※ 平成29年4月1日から平成30年3月31日にしゅん工したものが記載されています。  
※ なお、応急的に対応した工事の記載はありません。

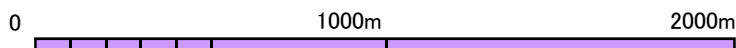

	問合せ先	
【施】 施設課	.....	TEL 671-3550
【橋】 橋梁課	.....	TEL 671-2791

凡 例	
<span style="color: red;">●</span>	道路整備
<span style="color: blue;">●</span>	道路修繕
<span style="color: yellow;">●</span>	施設整備
<span style="color: green;">●</span>	高速道路整備