


# 平成17年度 横浜市道路局発注工事 神奈川区 道路整備 竣工箇所図

※ 平成17年4月より平成18年3月31日に竣工したものが記載されています。  
※ なお、応急に対応した工事の記載はありません。

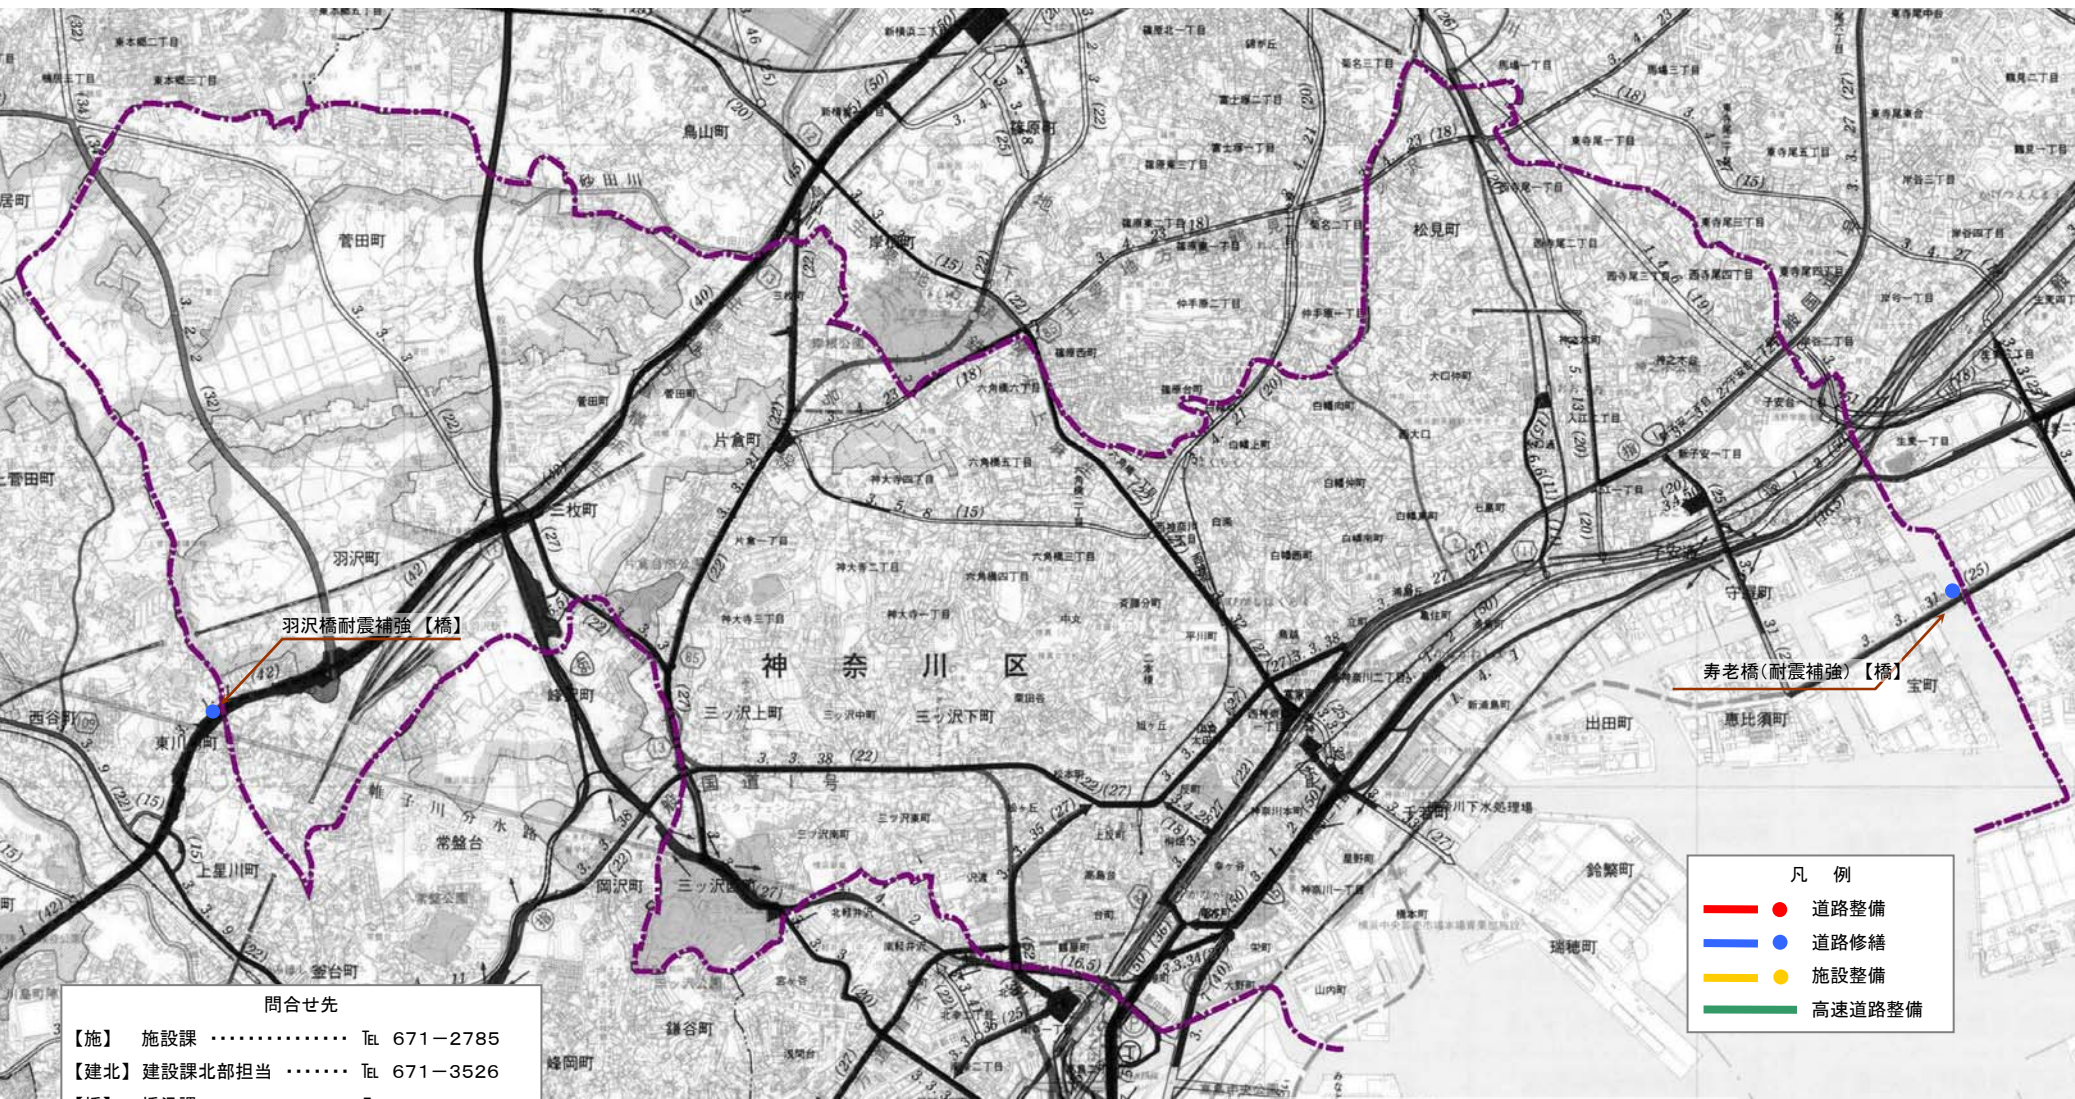

### 問合せ先

- 【施】 施設課 ..... TEL 671-2785
- 【建北】 建設課北部担当 ..... TEL 671-3526
- 【橋】 橋梁課 ..... TEL 671-2791
- 【事】 事業調整課 ..... TEL 671-2778

凡 例	
<span style="color: red;">—●—</span>	道路整備
<span style="color: blue;">—●—</span>	道路修繕
<span style="color: yellow;">—●—</span>	施設整備
<span style="color: green;">—●—</span>	高速道路整備

