


# 平成17年度 横浜市神奈川土木事務所発注工事 神奈川区 道路整備 竣工箇所図

※ 平成17年4月より平成18年3月31日に竣工したものが記載されています。

※ なお、応急に対応した工事の記載はありません。

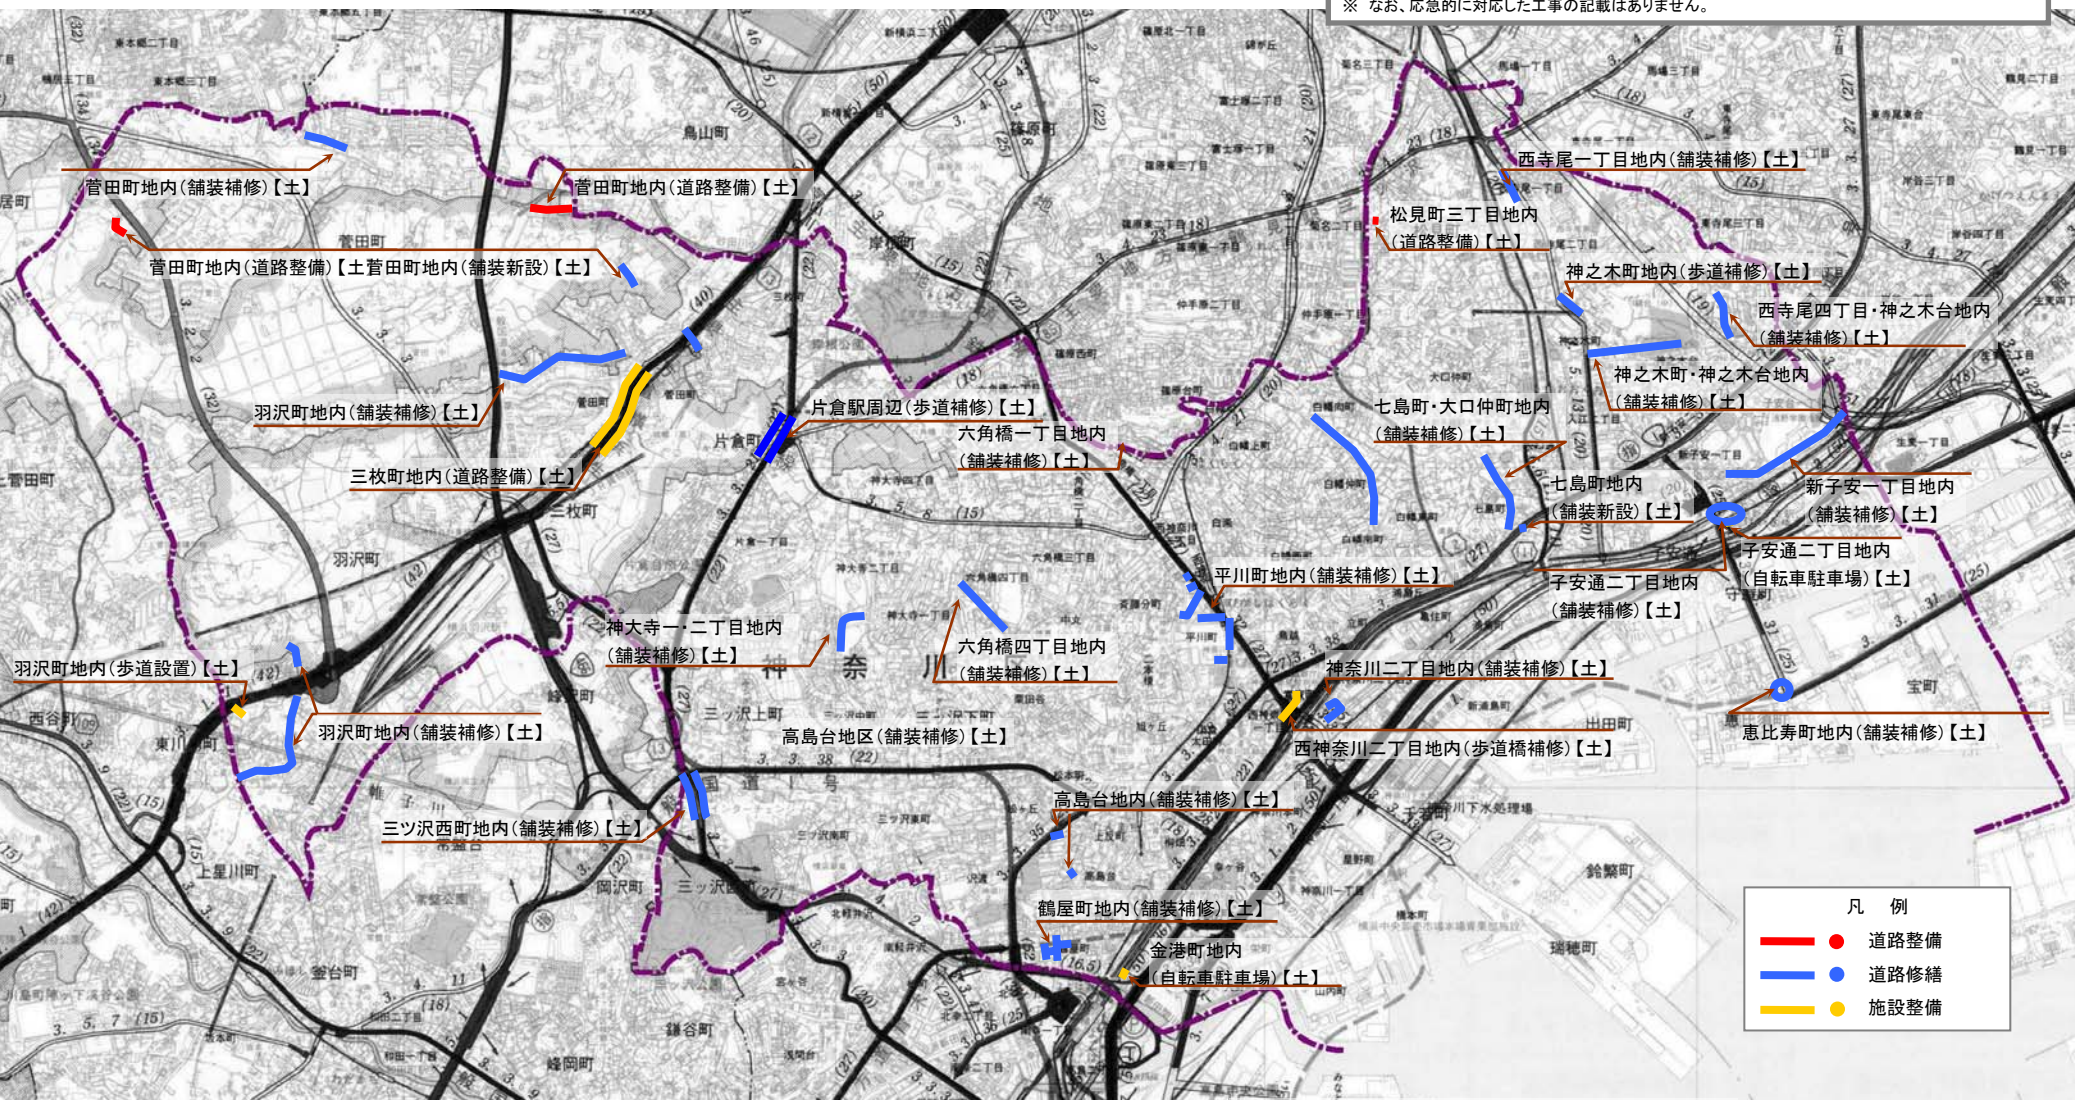

| 凡例                                      |      |
|---|------|
| <span style="color: red;">—●—</span>    | 道路整備 |
| <span style="color: blue;">—●—</span>   | 道路修繕 |
| <span style="color: yellow;">—●—</span> | 施設整備 |

問合せ先  
【土】 神奈川土木事務所 ..... TEL 491-3363

