


平成17年度 横浜市西土木事務所発注工事 西区 道路整備 竣工箇所図

※ 平成17年4月より平成18年3月31日に竣工したものが記載されています。
※ なお、応急的に対応した工事の記載はありません。

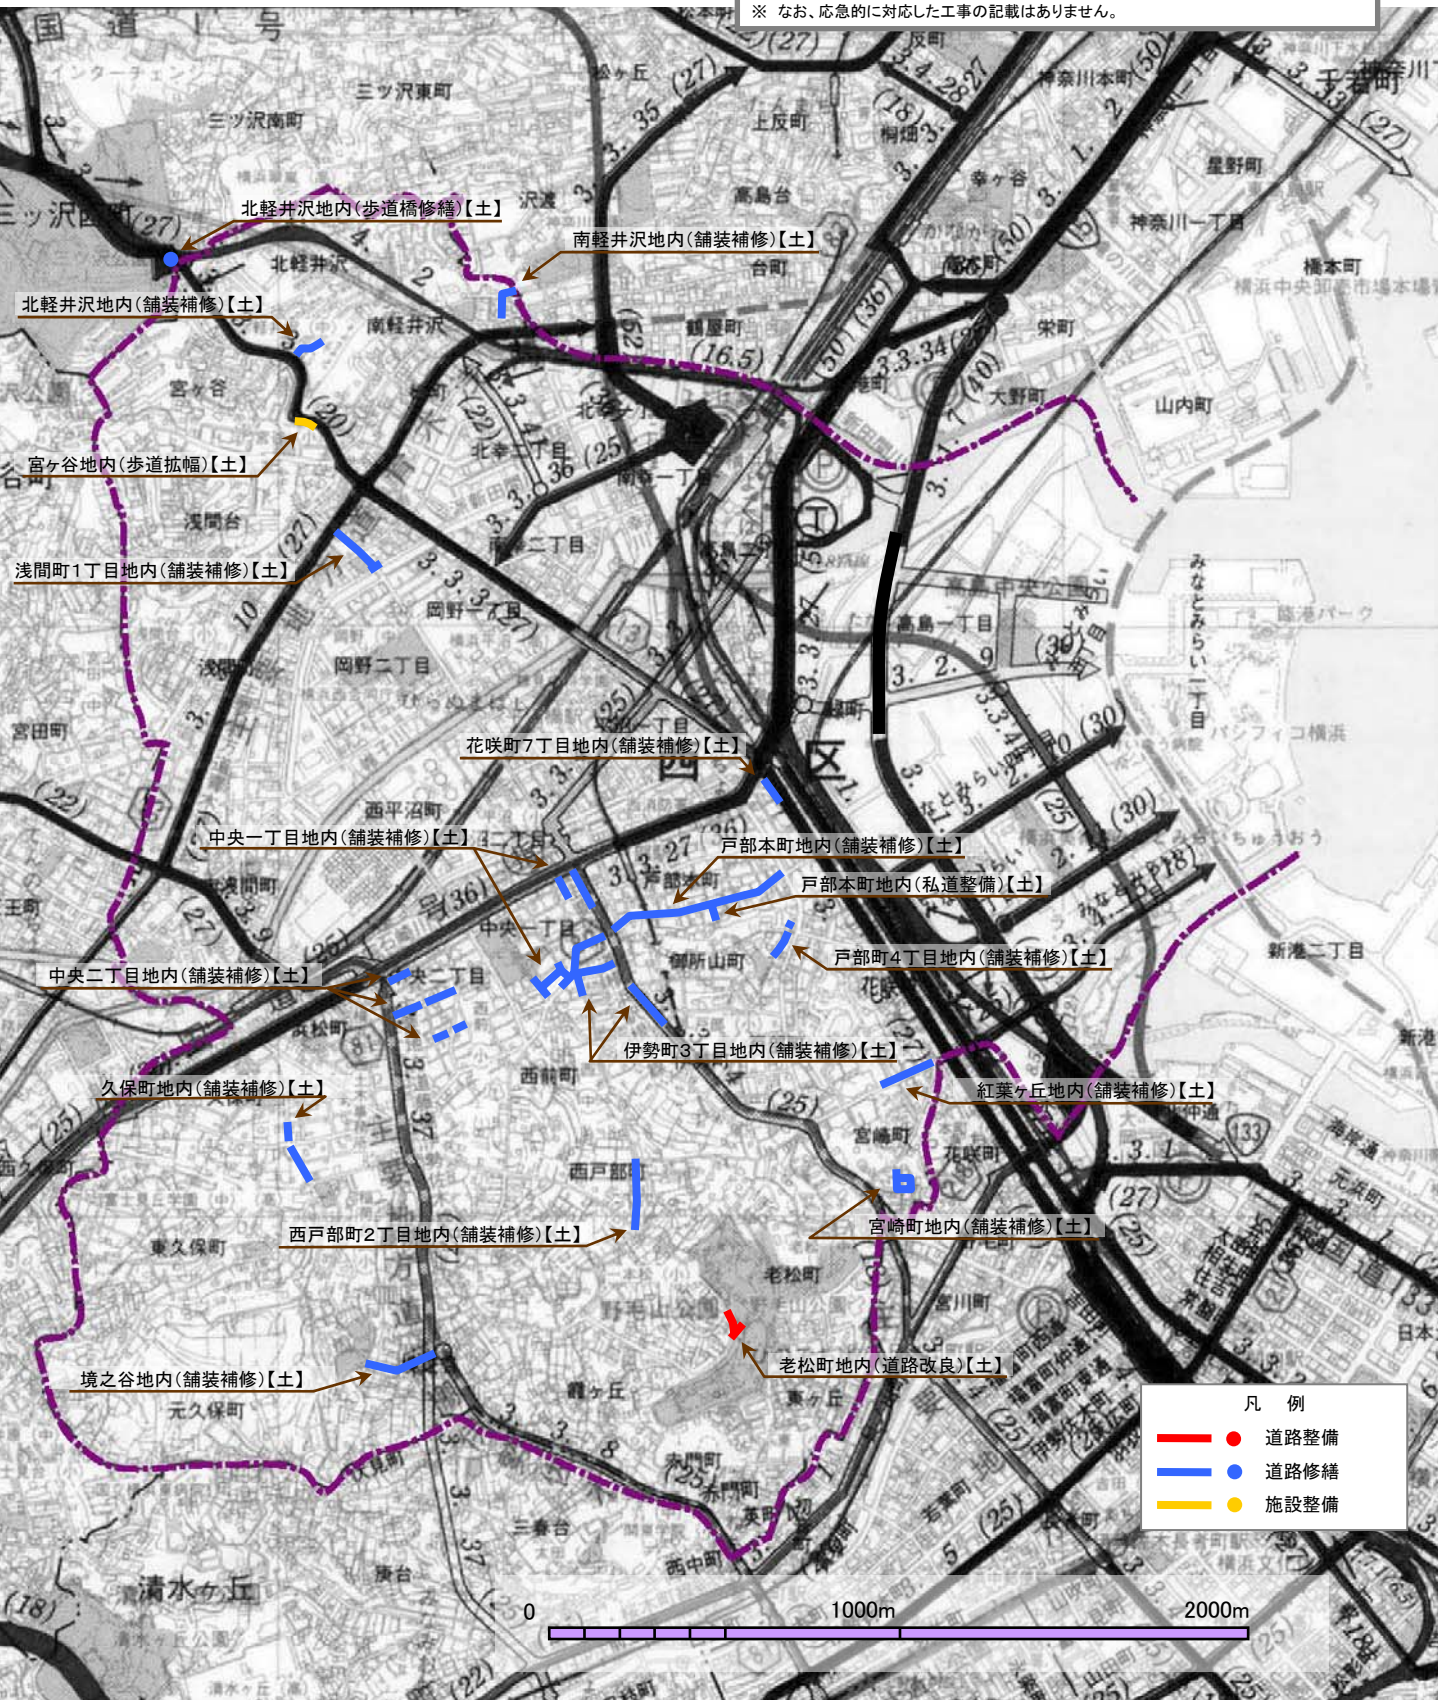

問合せ先

【土】西土木事務所 …………… Tel 242-1313