


平成17年度 横浜市瀬谷土木事務所発注工事 瀬谷区 道路整備 竣工箇所図

※ 平成17年4月より平成18年3月31日に竣工したものが記載されています。
※ なお、応急的に対応した工事の記載はありません。

- 凡 例
- 道路整備
 - 道路修繕
 - 施設整備

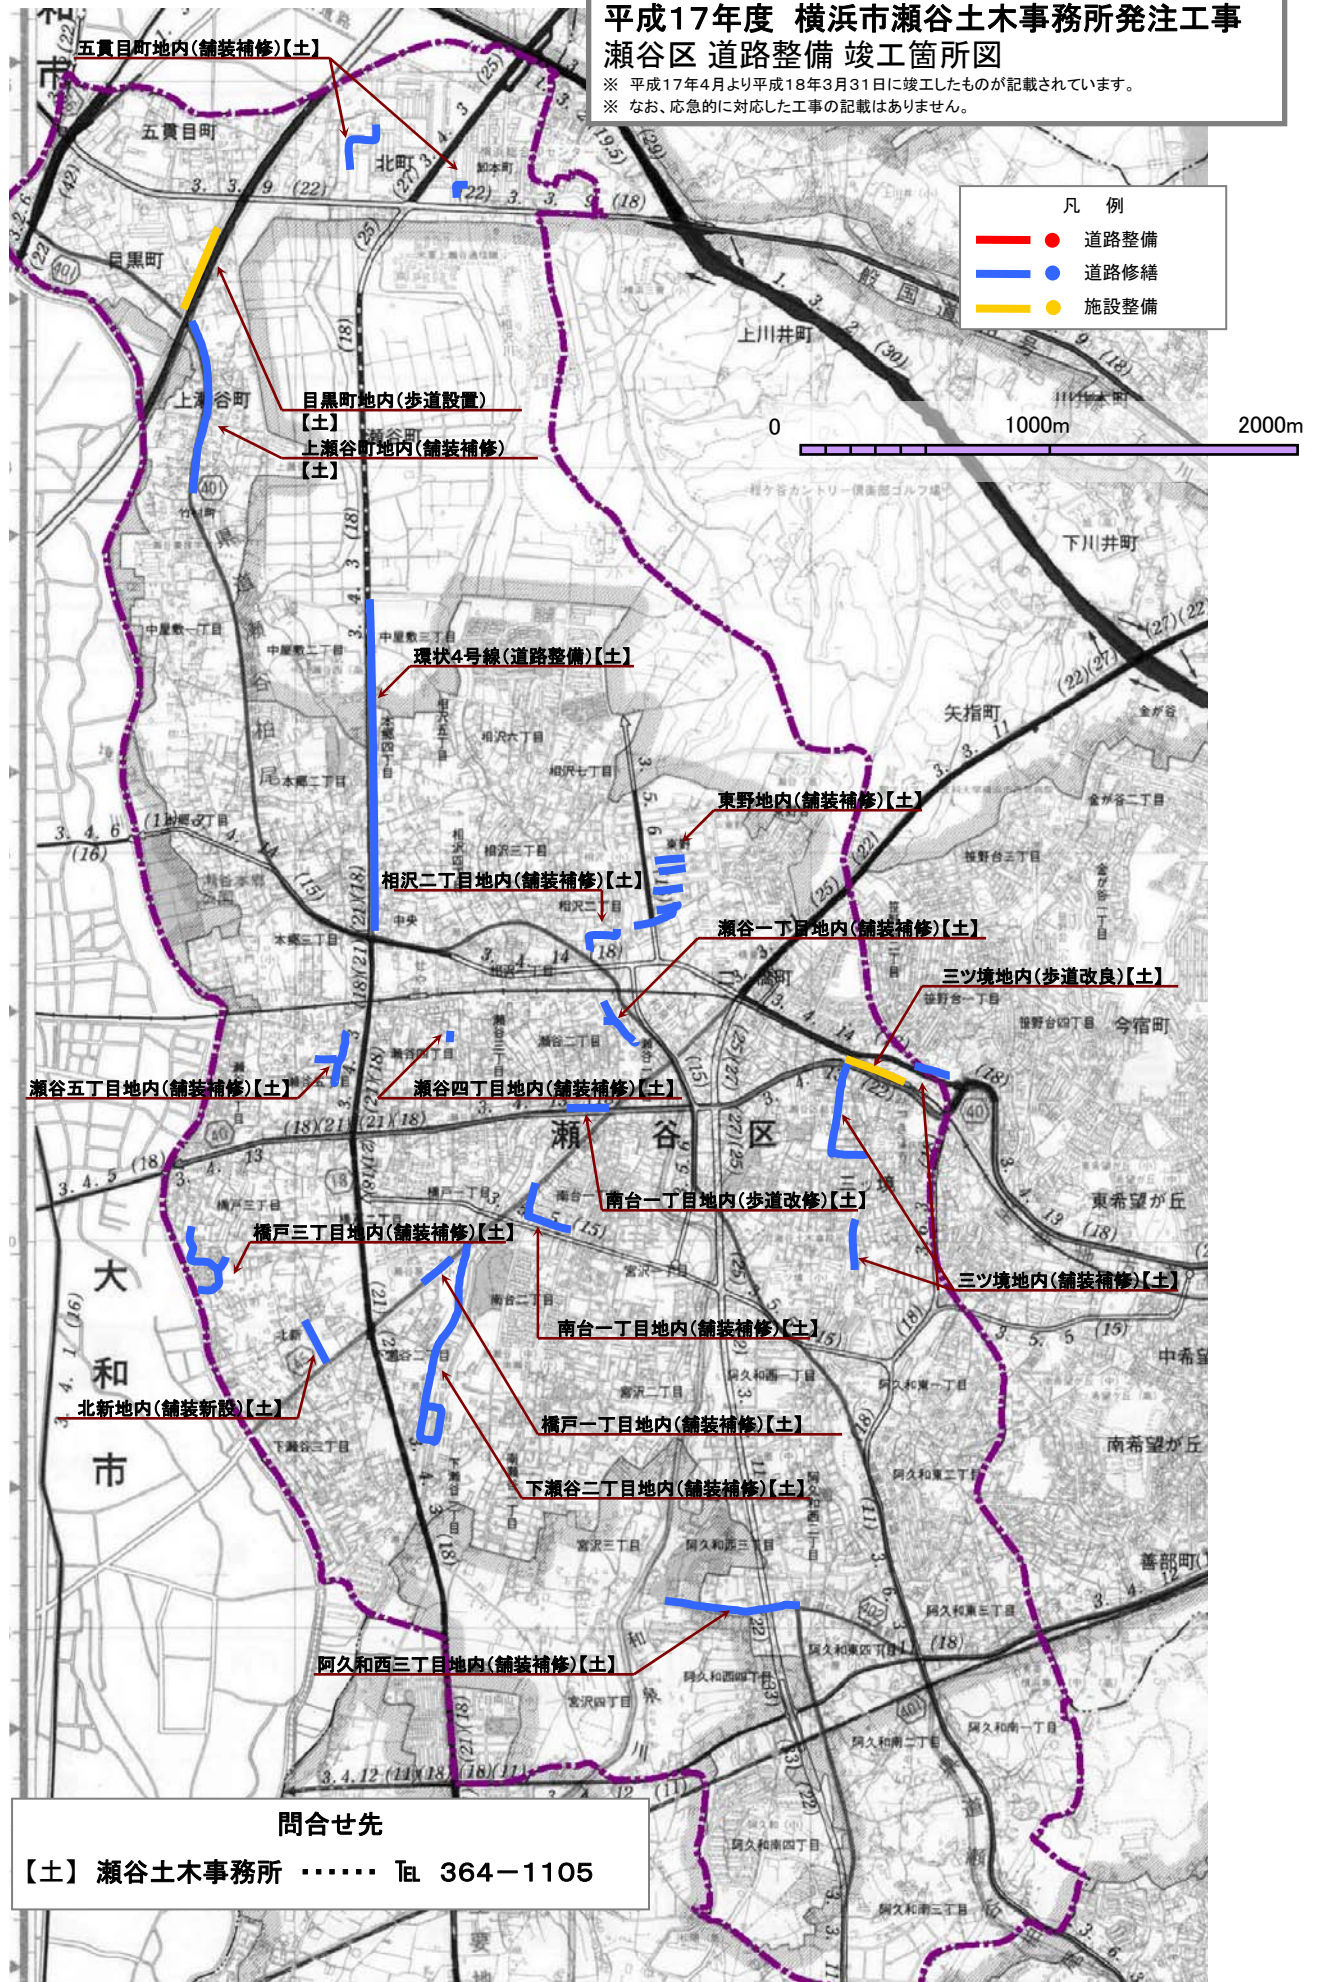

問合せ先
【土】 瀬谷土木事務所 Tel. 364-1105