


平成18年度 横浜市旭土木事務所発注工事 旭区 道路整備 竣工箇所図

※ 平成18年4月より平成19年3月31日に竣工したものが記載されています。
 ※ なお、応急に対応した工事の記載はありません。

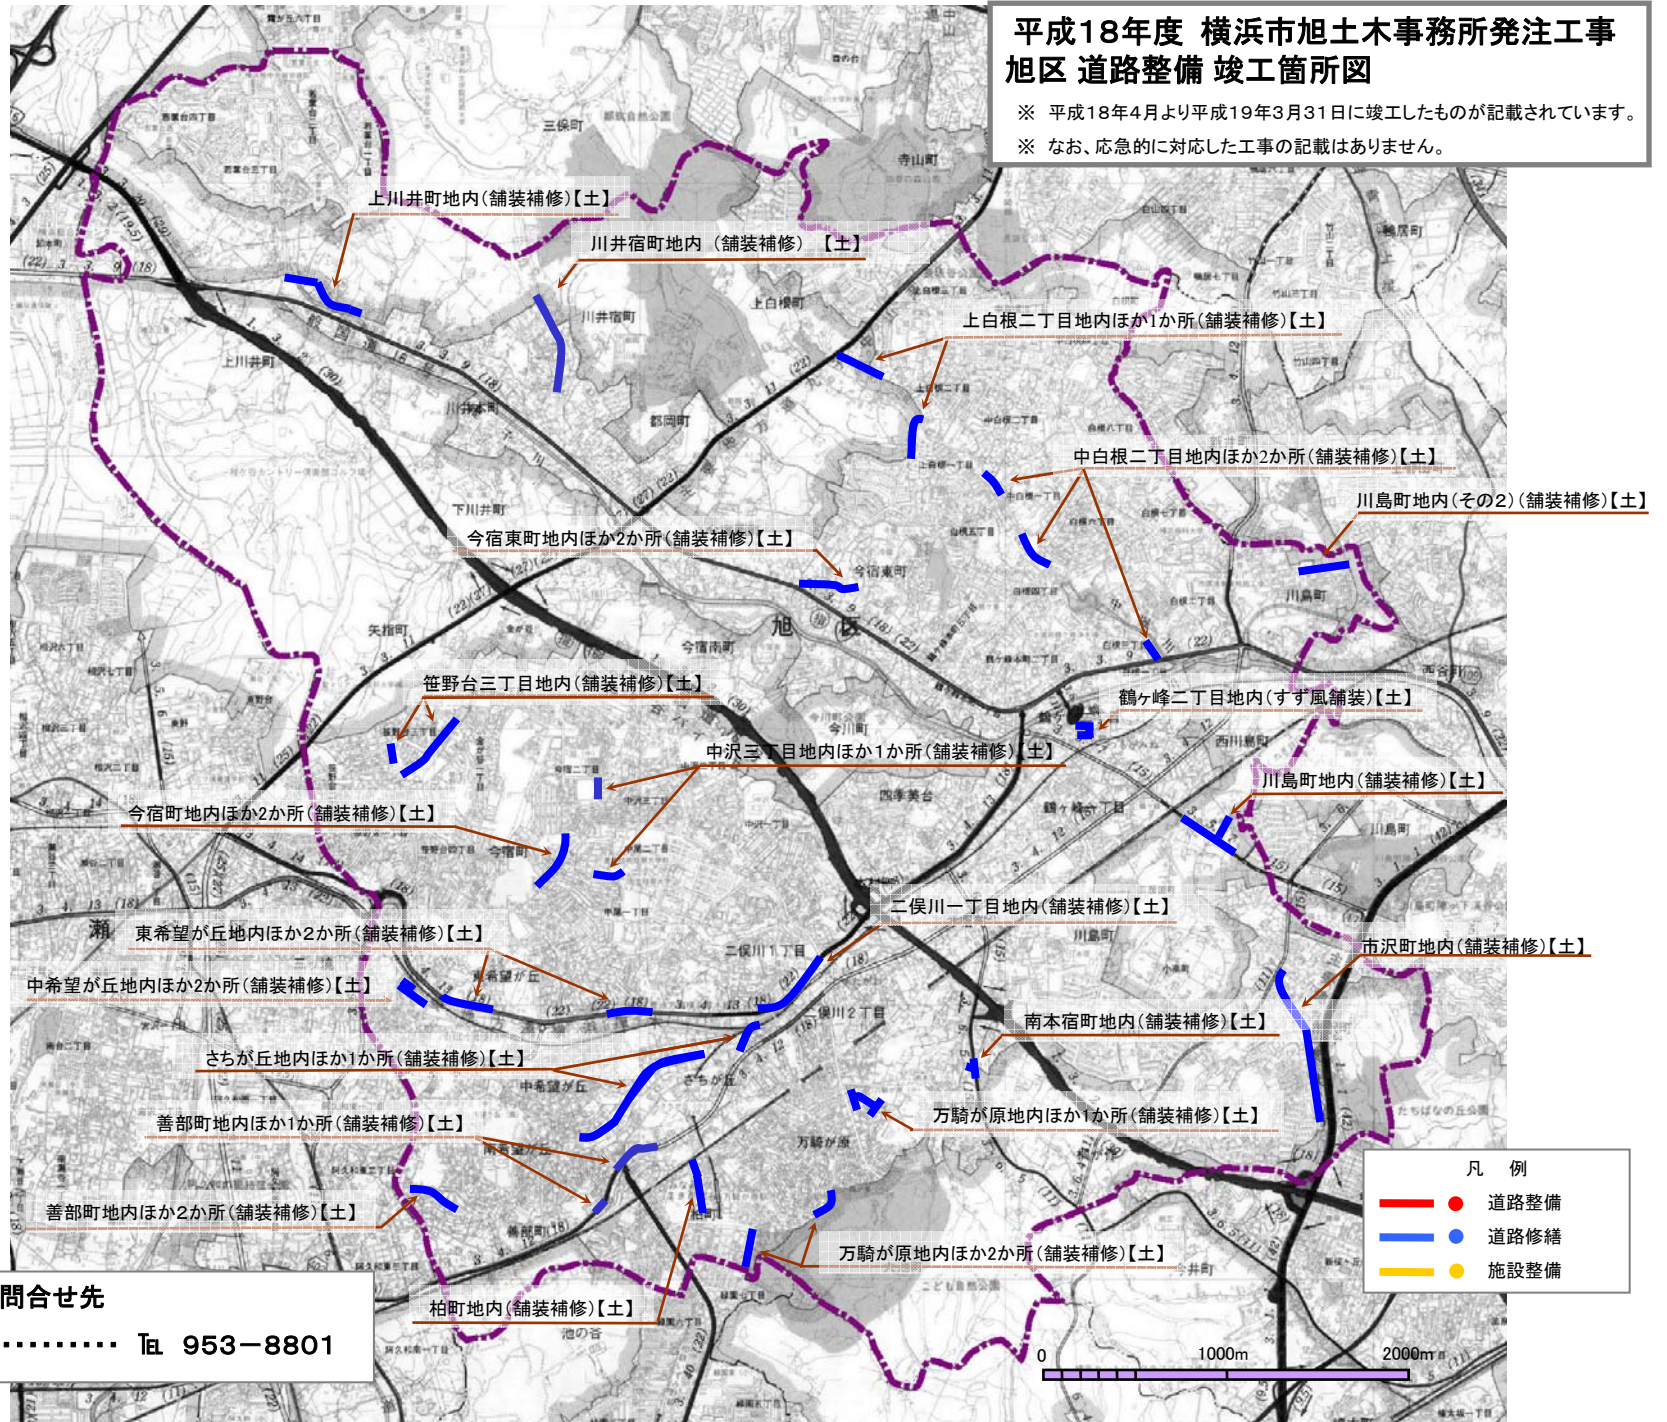

問合せ先
【土】旭土木事務所 TEL 953-8801

- 凡 例
- 道路整備
 - 道路修繕
 - 施設整備