


平成19年度 横浜市旭土木事務所発注工事 旭区 道路整備 竣工箇所図

※ 平成19年4月より平成20年3月31日に竣工したものが記載されています。

※ なお、応急的に対応した工事の記載はありません。

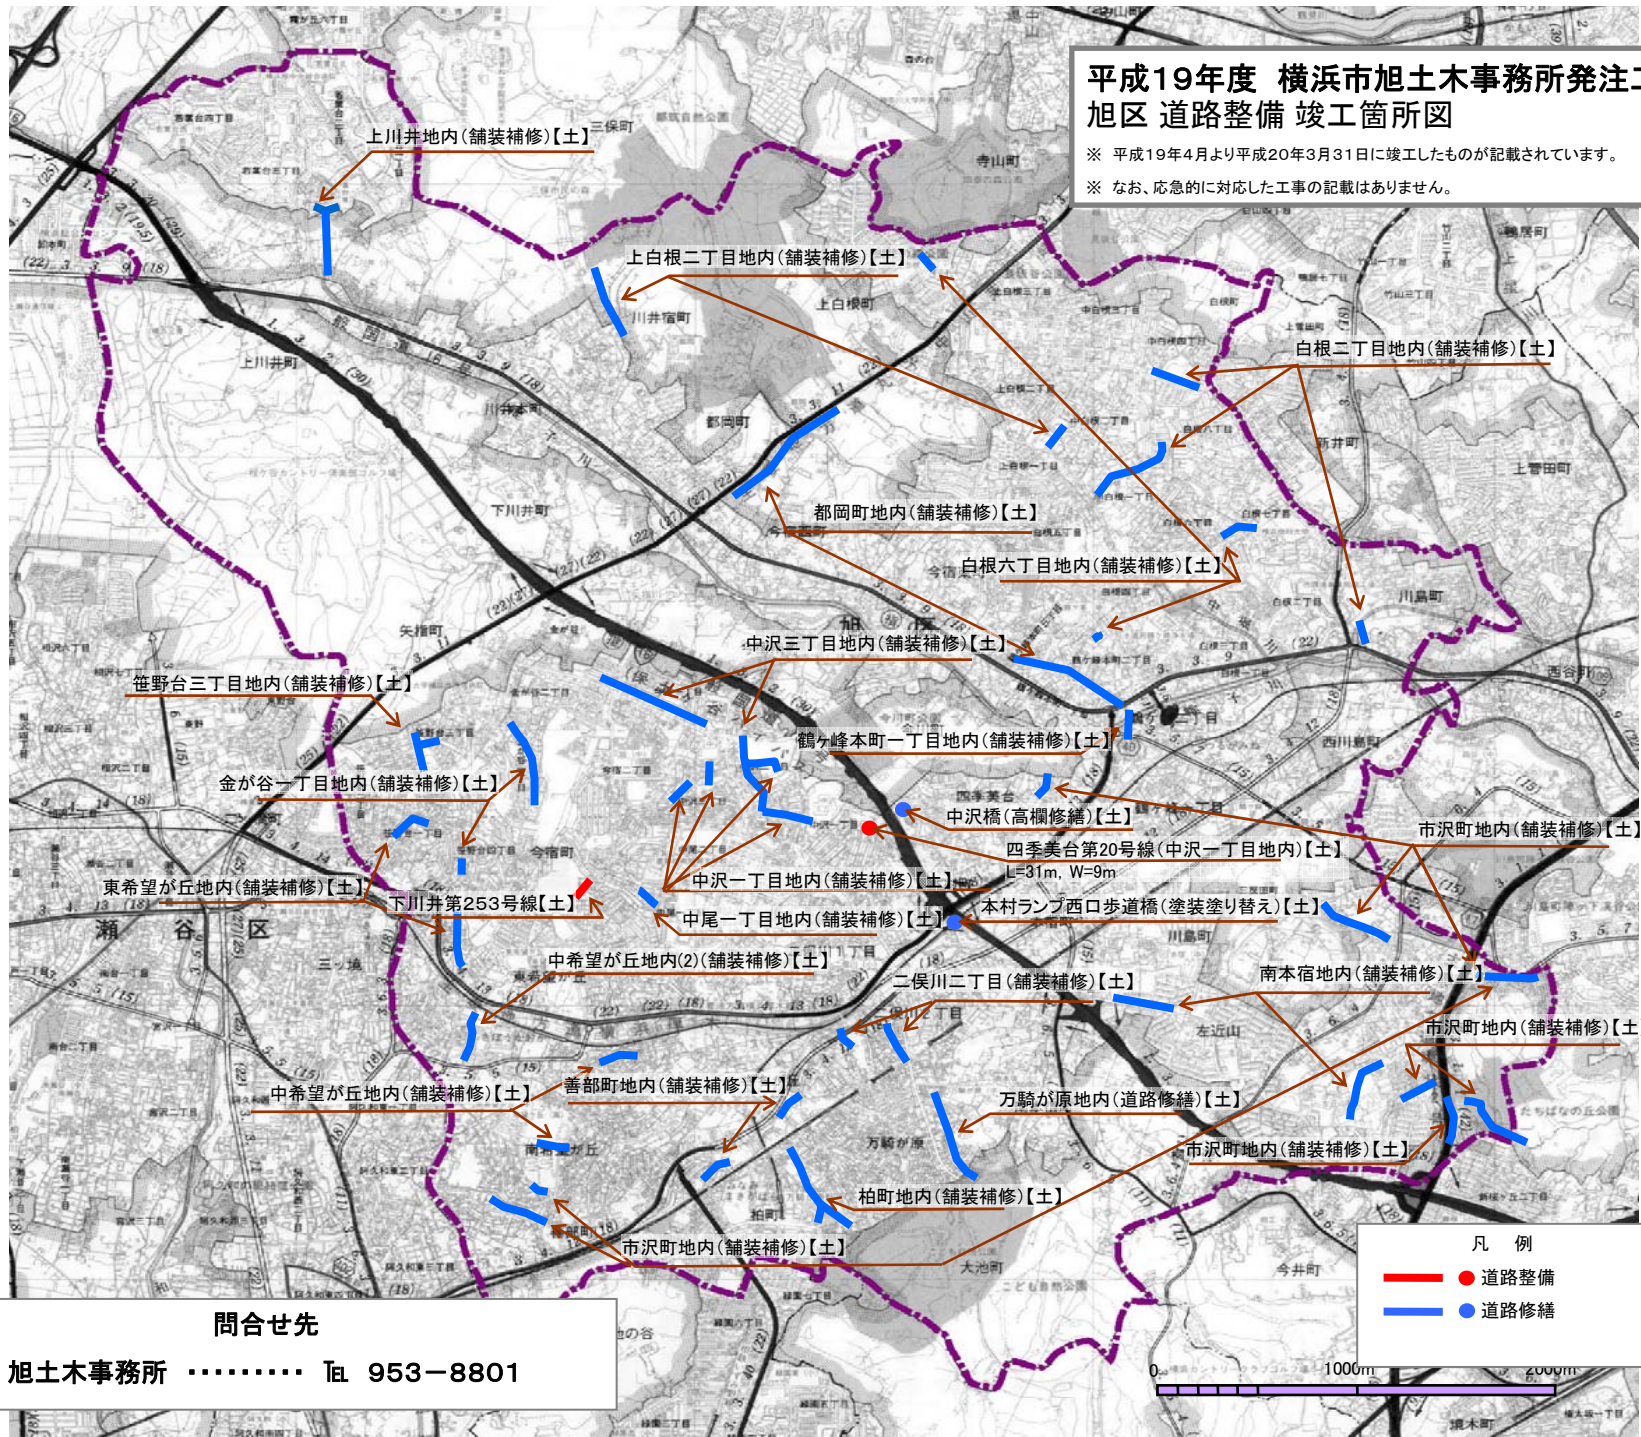

問合せ先

【土】 旭土木事務所 TEL 953-8801

- 凡 例
- 道路整備
 - 道路修繕