


# 平成21年度 横浜市道路局発注工事 鶴見区 道路整備 竣工箇所図

※ 平成21年4月より平成22年3月31日に竣工したものが記載されています。  
※ なお、応急的に対応した工事の記載はありません。

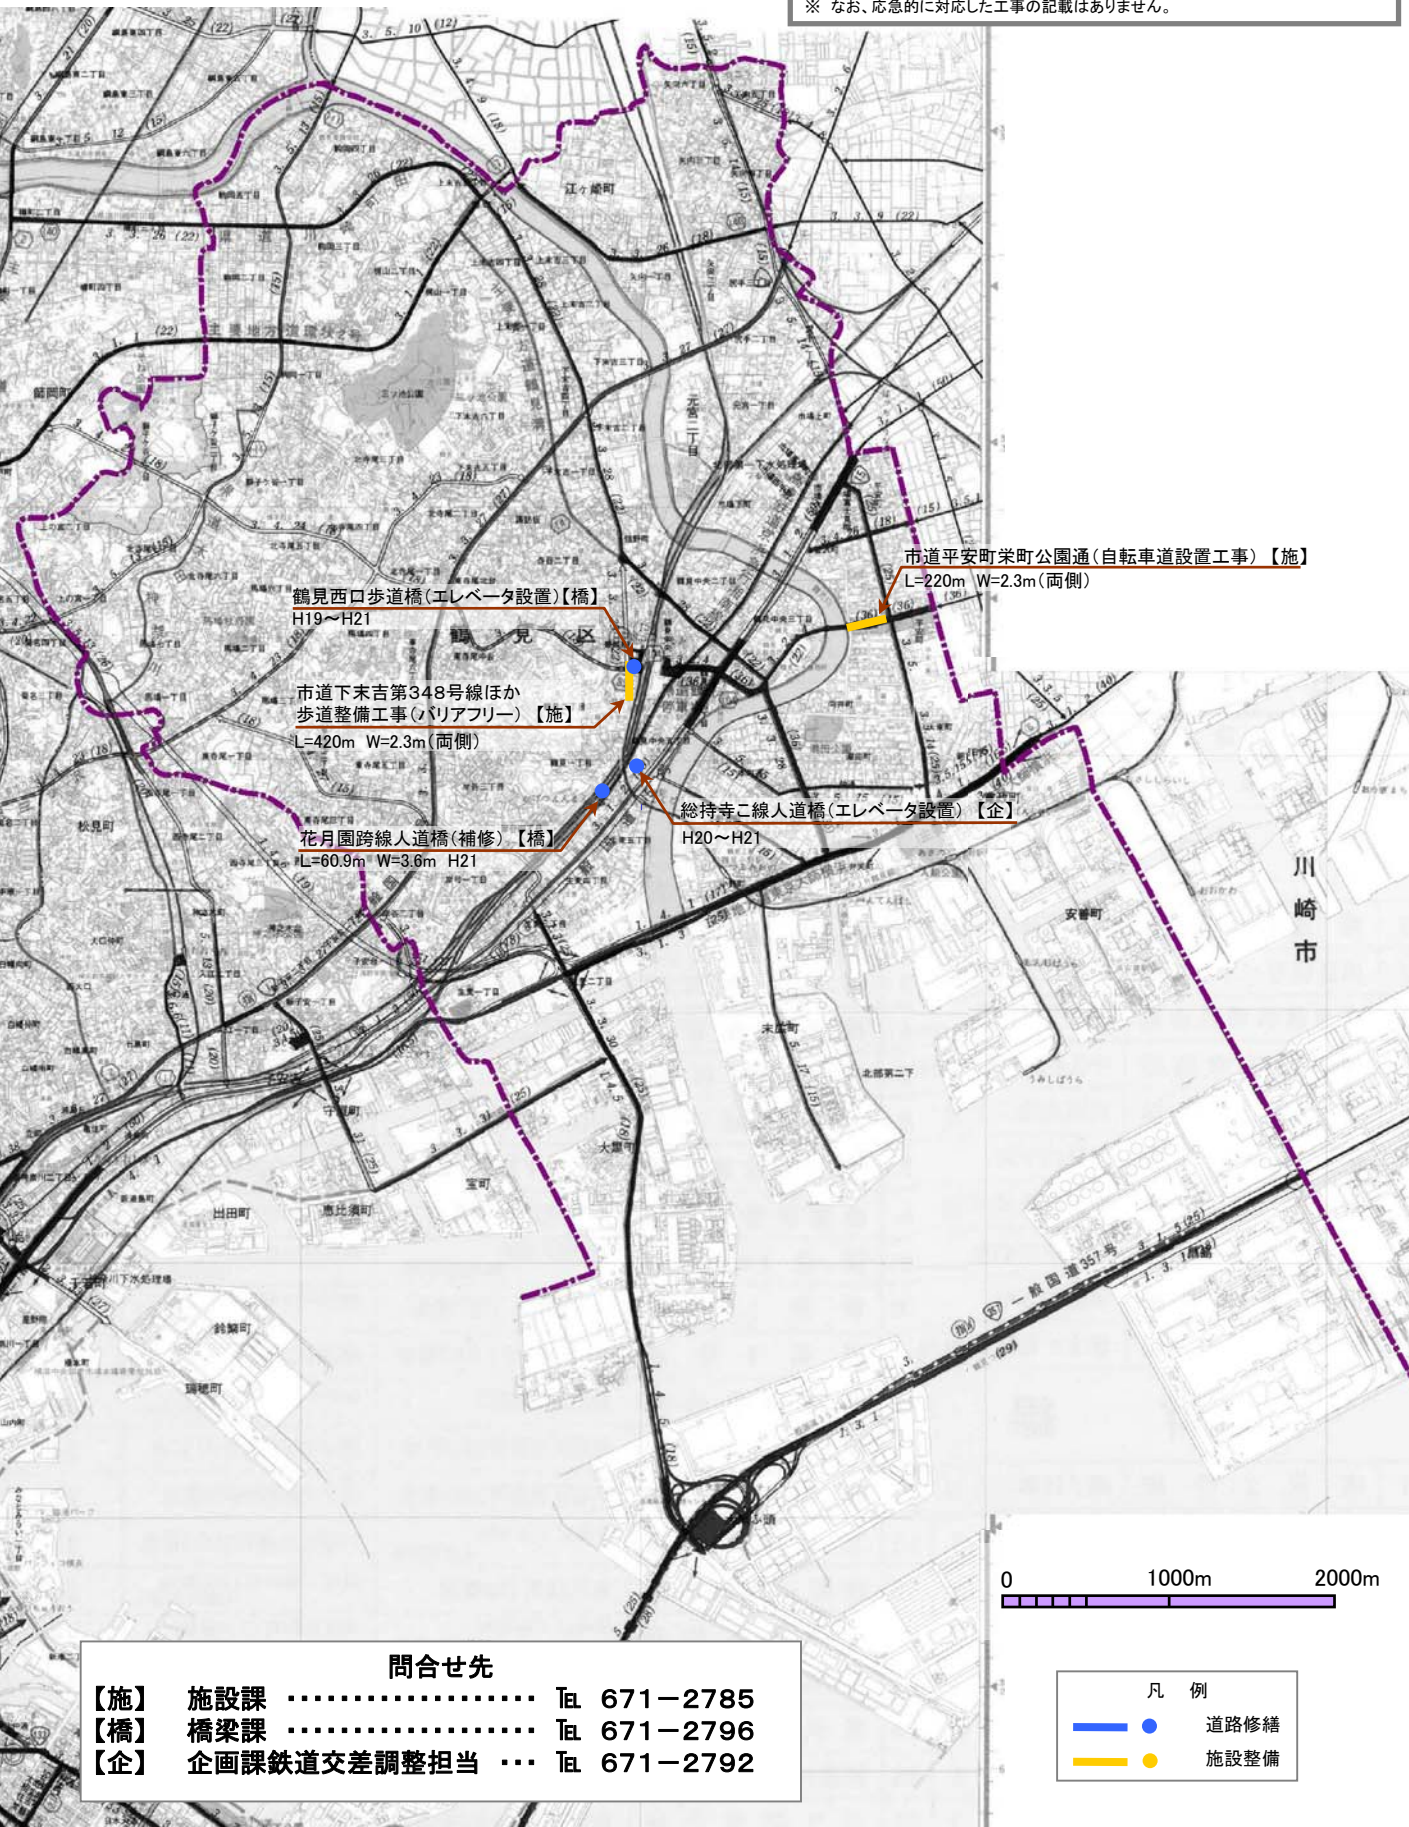

鶴見西口歩道橋(エレベータ設置)【橋】  
H19~H21

市道下末吉第348号線ほか  
歩道整備工事(バリアフリー)【施】  
L=420m W=2.3m(両側)

花月園跨線人道橋(補修)【橋】  
L=60.9m W=3.6m H21

総持寺こ線人道橋(エレベータ設置)【企】  
H20~H21

市道平安町栄町公園通(自転車道設置工事)【施】  
L=220m W=2.3m(両側)

問合せ先			
【施】	施設課	.....	TEL 671-2785
【橋】	橋梁課	.....	TEL 671-2796
【企】	企画課鉄道交差調整担当	...	TEL 671-2792

凡 例	
—●—	道路修繕
—●—	施設整備