


平成21年度 横浜市道路局発注工事 緑区 道路整備 竣工箇所図

平成21年4月より平成22年3月31日に竣工したものが記載されています。
なお、応急に対応した工事の記載はありません。

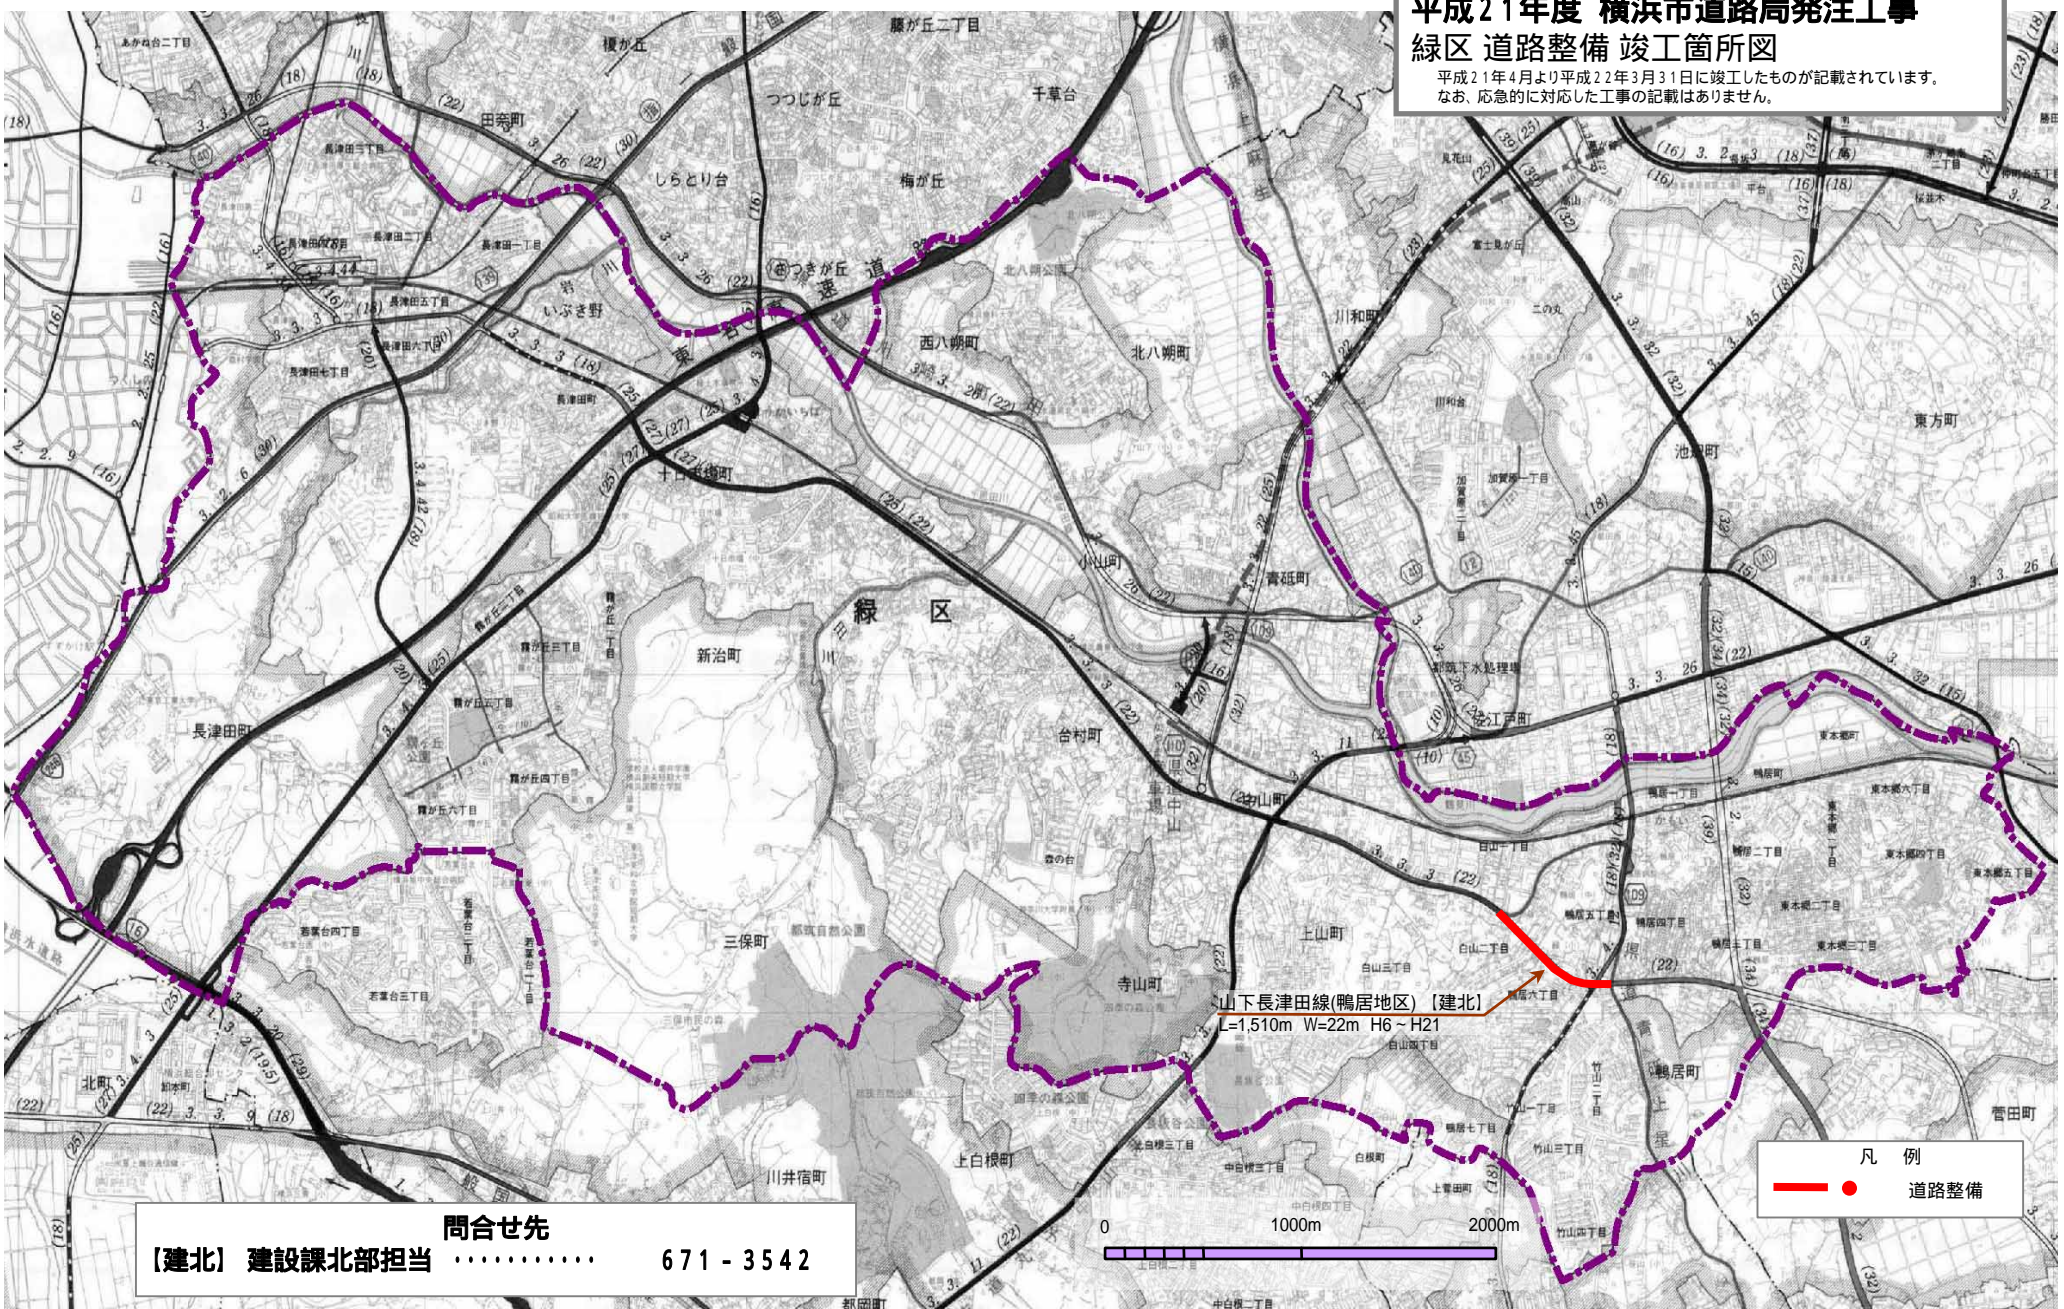

【建北】建設課北部担当 問合せ先 671 - 3542

凡例
● 道路整備