



# 平成21年度 横浜市神奈川土木事務所発注工事 神奈川区 道路整備 竣工箇所図

平成21年4月より平成22年3月31日に竣工したものが記載されています。  
なお、応急に対応した工事の記載はありません。

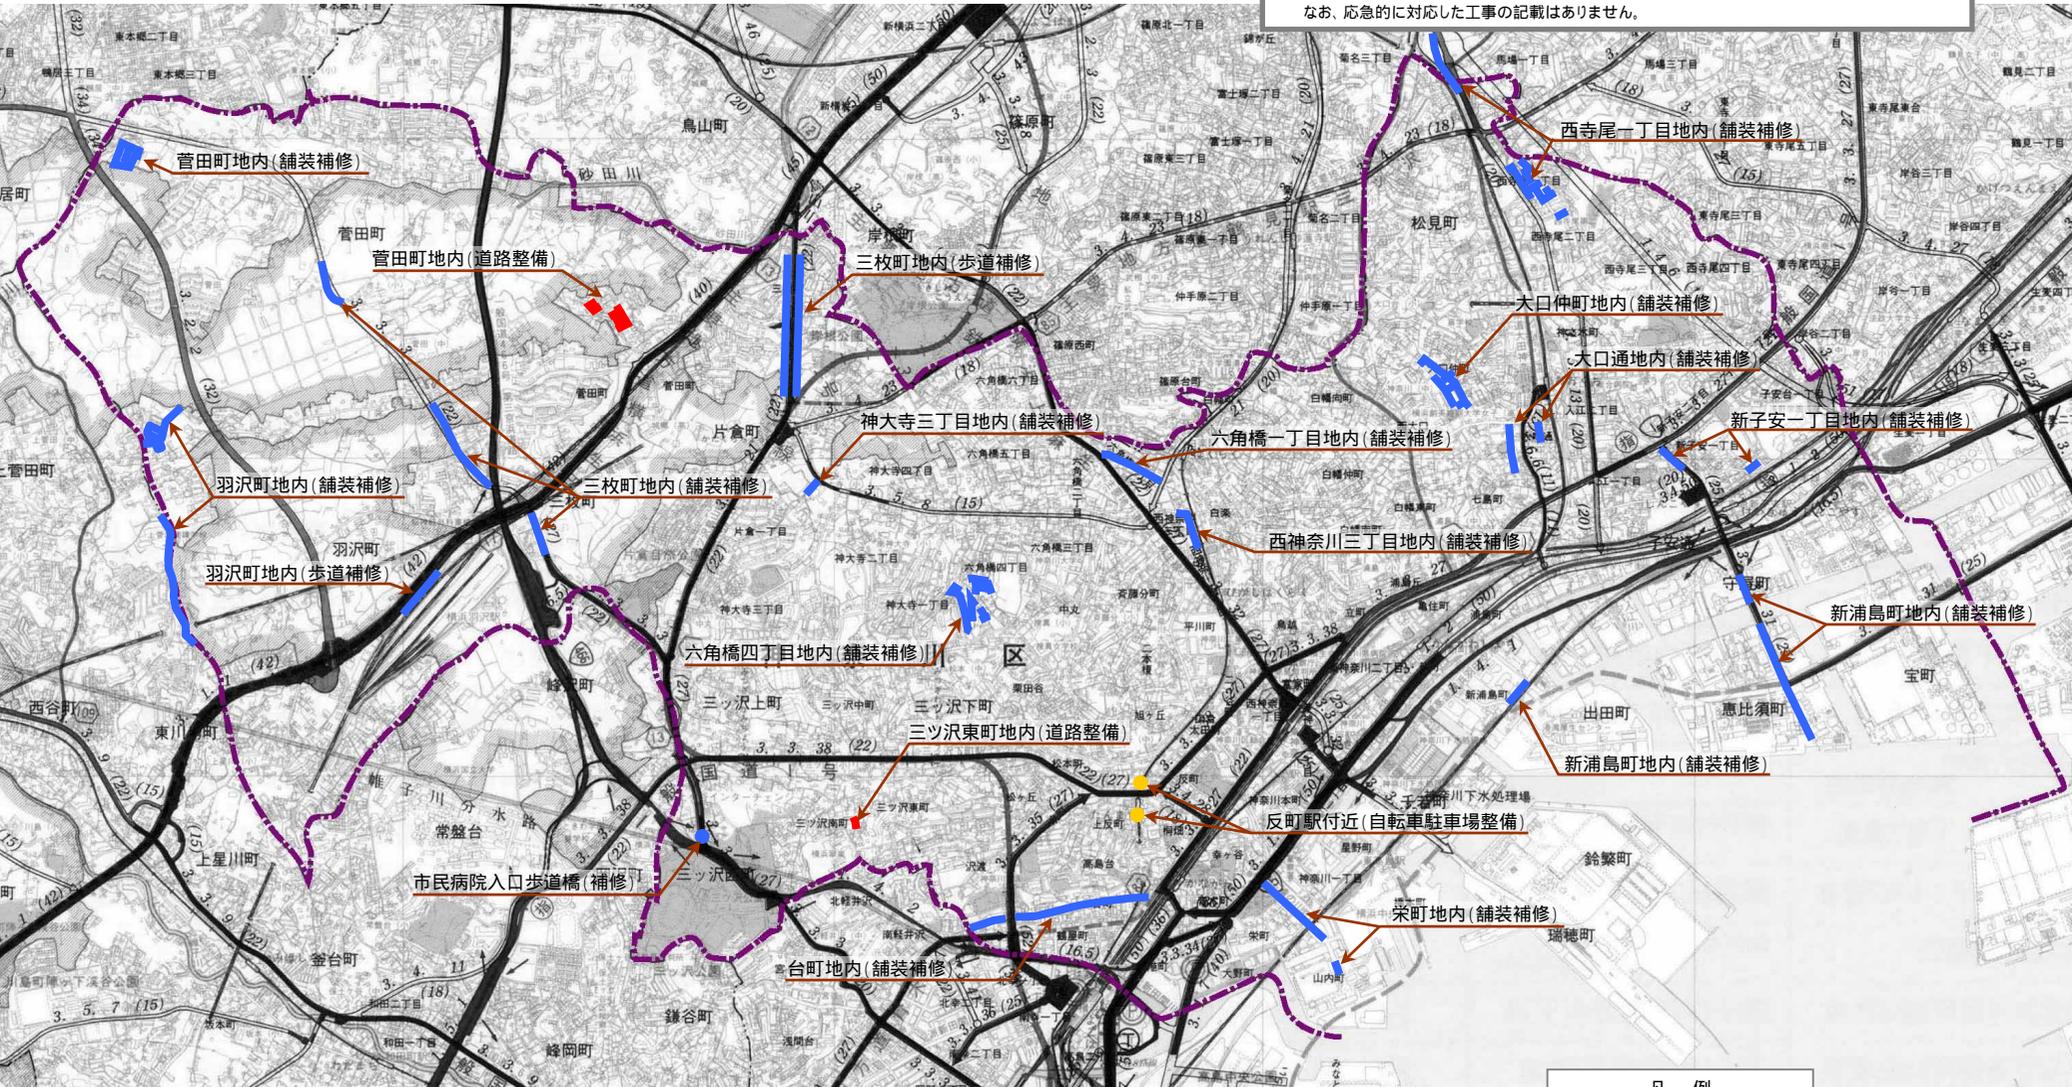

問合せ先  
神奈川土木事務所 …… 491 - 3363

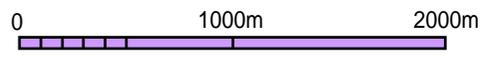

- 凡例
- 道路整備
  - 道路修繕
  - 施設整備