


# 平成21年度 横浜市中土木事務所発注工事 中区 道路整備 竣工箇所図

※ 平成21年4月より平成22年3月31日に竣工したものが記載されています。

※ なお、応急的に対応した工事の記載はありません。

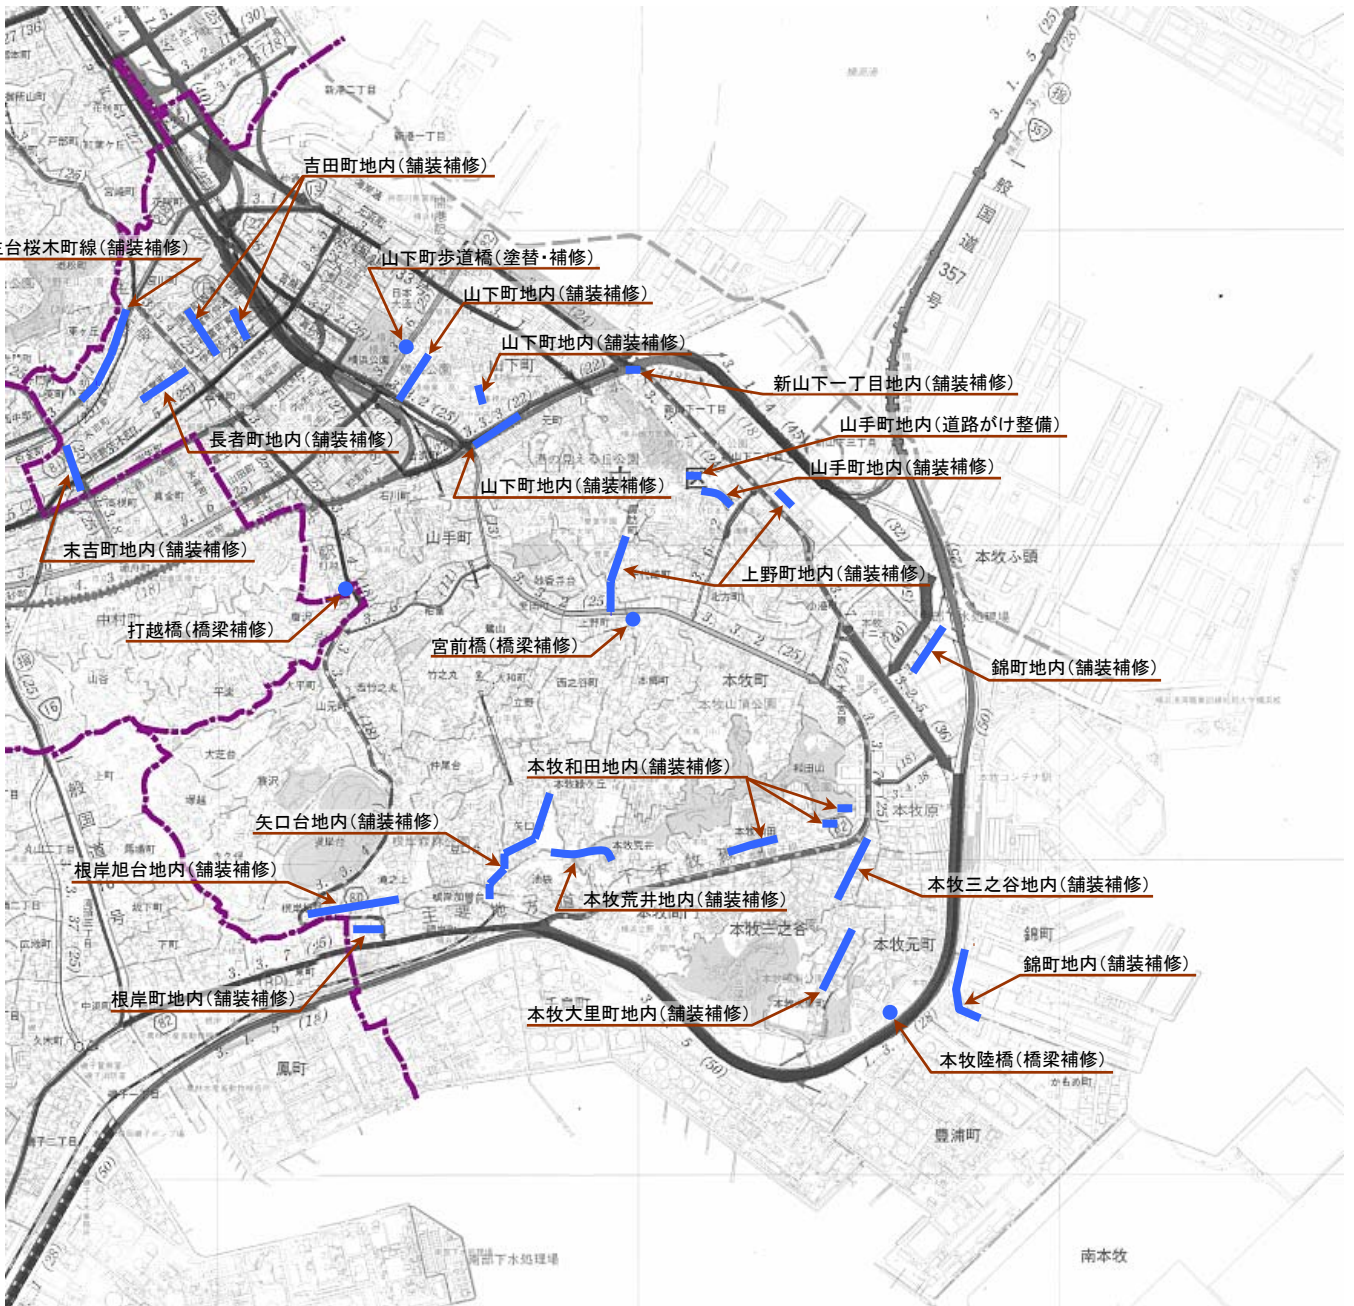

## 問合せ先

中土木事務所 ..... TEL 641-7681



## 凡例

— ● — 道路修繕