


平成21年度 横浜市南土木事務所発注工事 南区 道路整備 竣工箇所図

平成21年4月より平成22年3月31日に竣工したものが記載されています。
なお、応急に対応した工事の記載はありません。

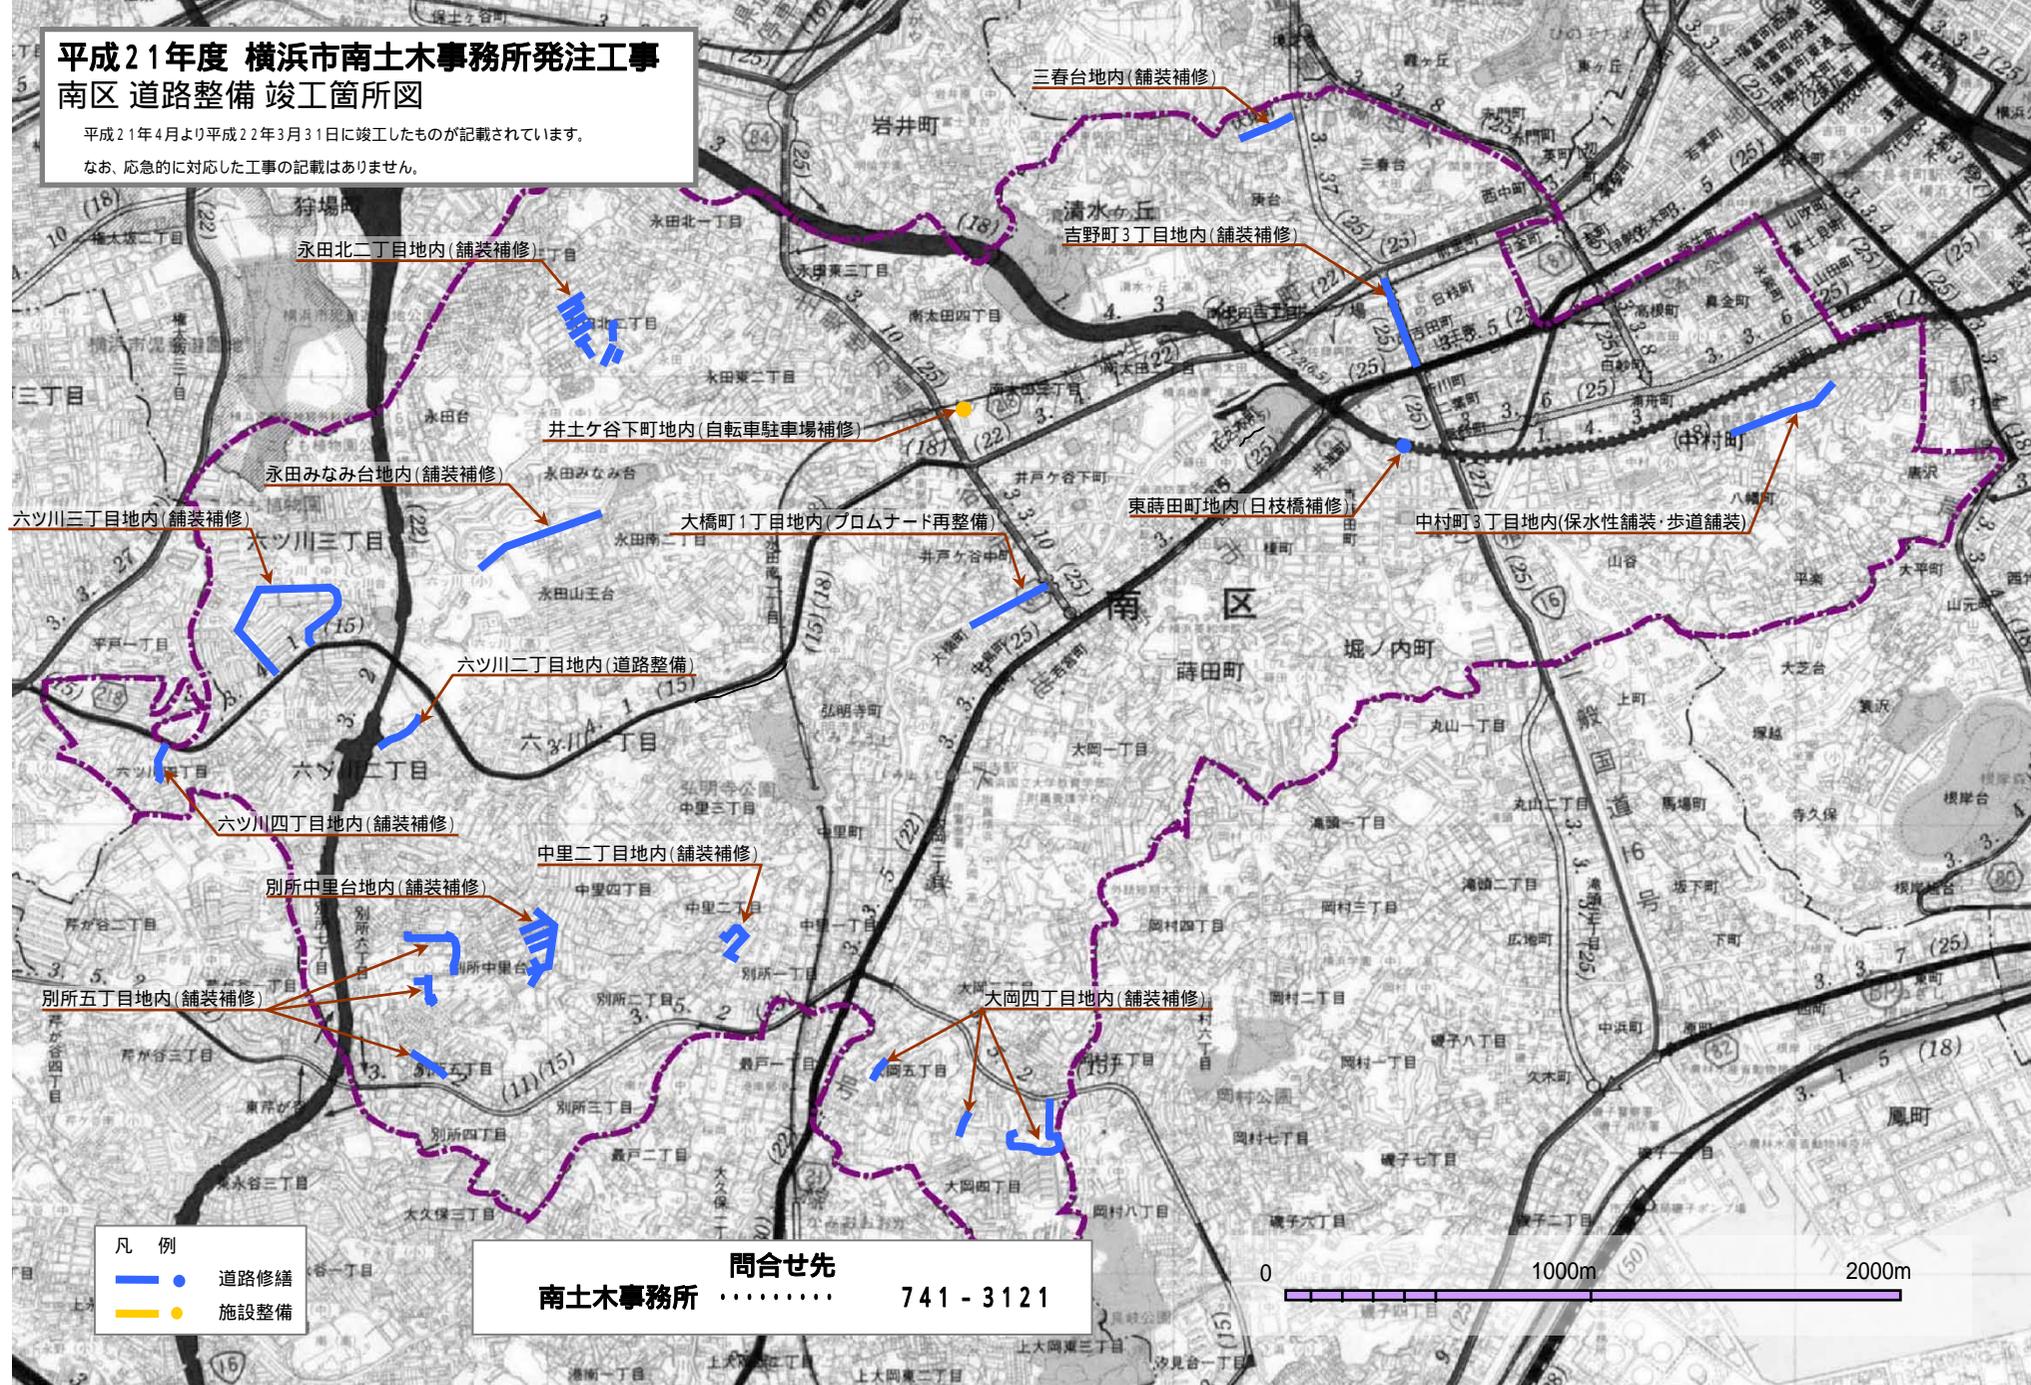

永田北二丁目地内(舗装補修)

三春台地内(舗装補修)

清水ヶ丘
吉野町3丁目地内(舗装補修)

井土ヶ谷下町地内(自転車駐車場補修)

永田みなみ台地内(舗装補修)

東蒔田町地内(日枝橋補修)

中村町3丁目地内(保水性舗装・歩道舗装)

六ツ川三丁目地内(舗装補修)

大橋町1丁目地内(プロムナード再整備)

六ツ川二丁目地内(道路整備)

六ツ川四丁目地内(舗装補修)

中里二丁目地内(舗装補修)

別所中里台地内(舗装補修)

大岡四丁目地内(舗装補修)

別所五丁目地内(舗装補修)

- 凡 例
- 道路修繕
 - 施設整備

問合せ先
南土木事務所 741-3121

