


平成21年度 横浜市都筑土木事務所発注工事 都筑区 道路整備 竣工箇所図

※ 平成21年4月より平成22年3月31日に竣工したものが記載されています。
※ なお、応急に対応した工事の記載はありません。

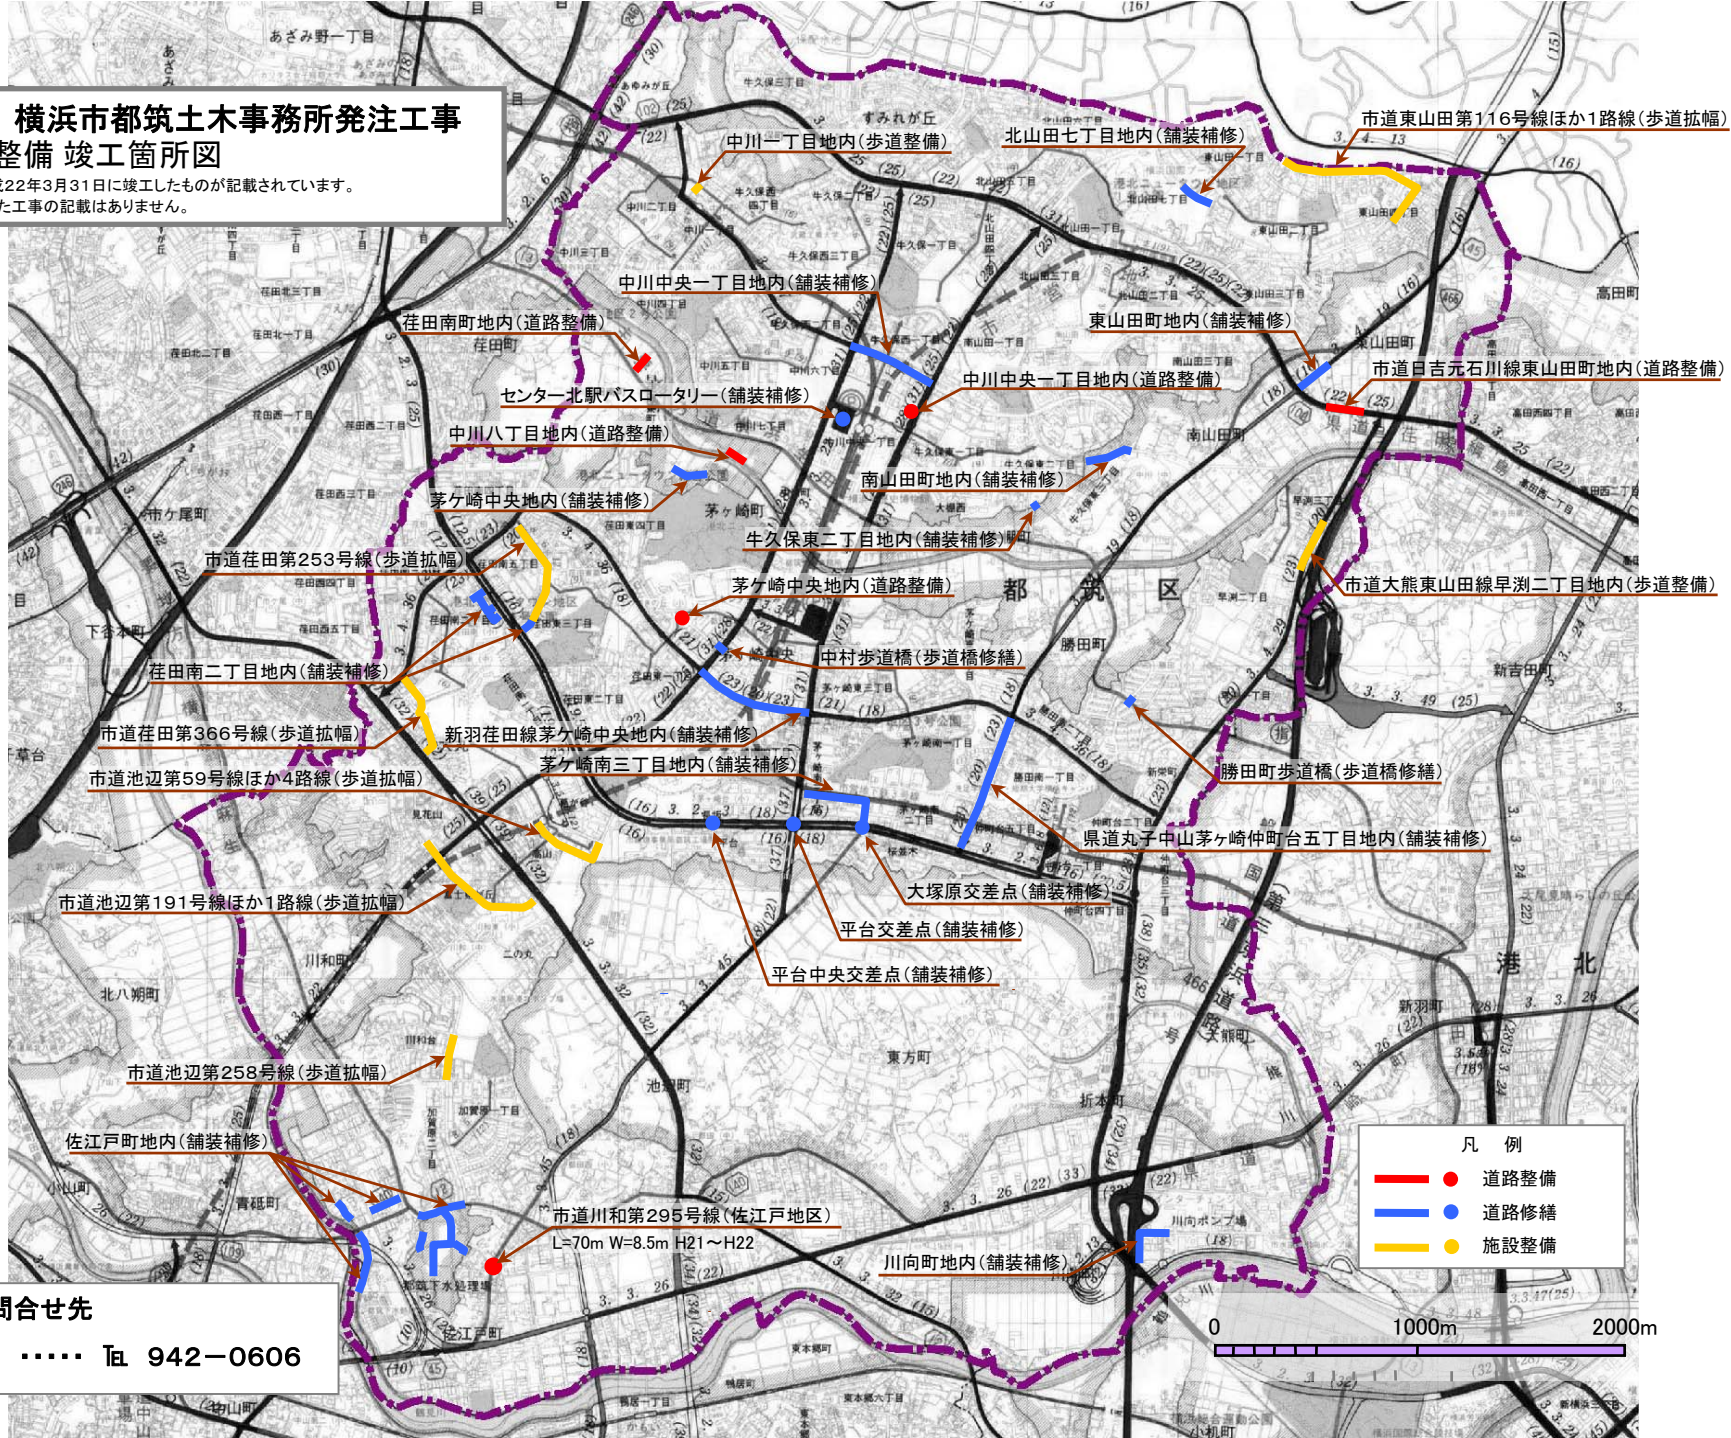

問合せ先

都筑土木事務所 TEL 942-0606