


平成21年度 横浜市旭土木事務所発注工事 旭区 道路整備 竣工箇所図

平成21年4月より平成22年3月31日に竣工したものが記載されています。

なお、応急に対応した工事の記載はありません。

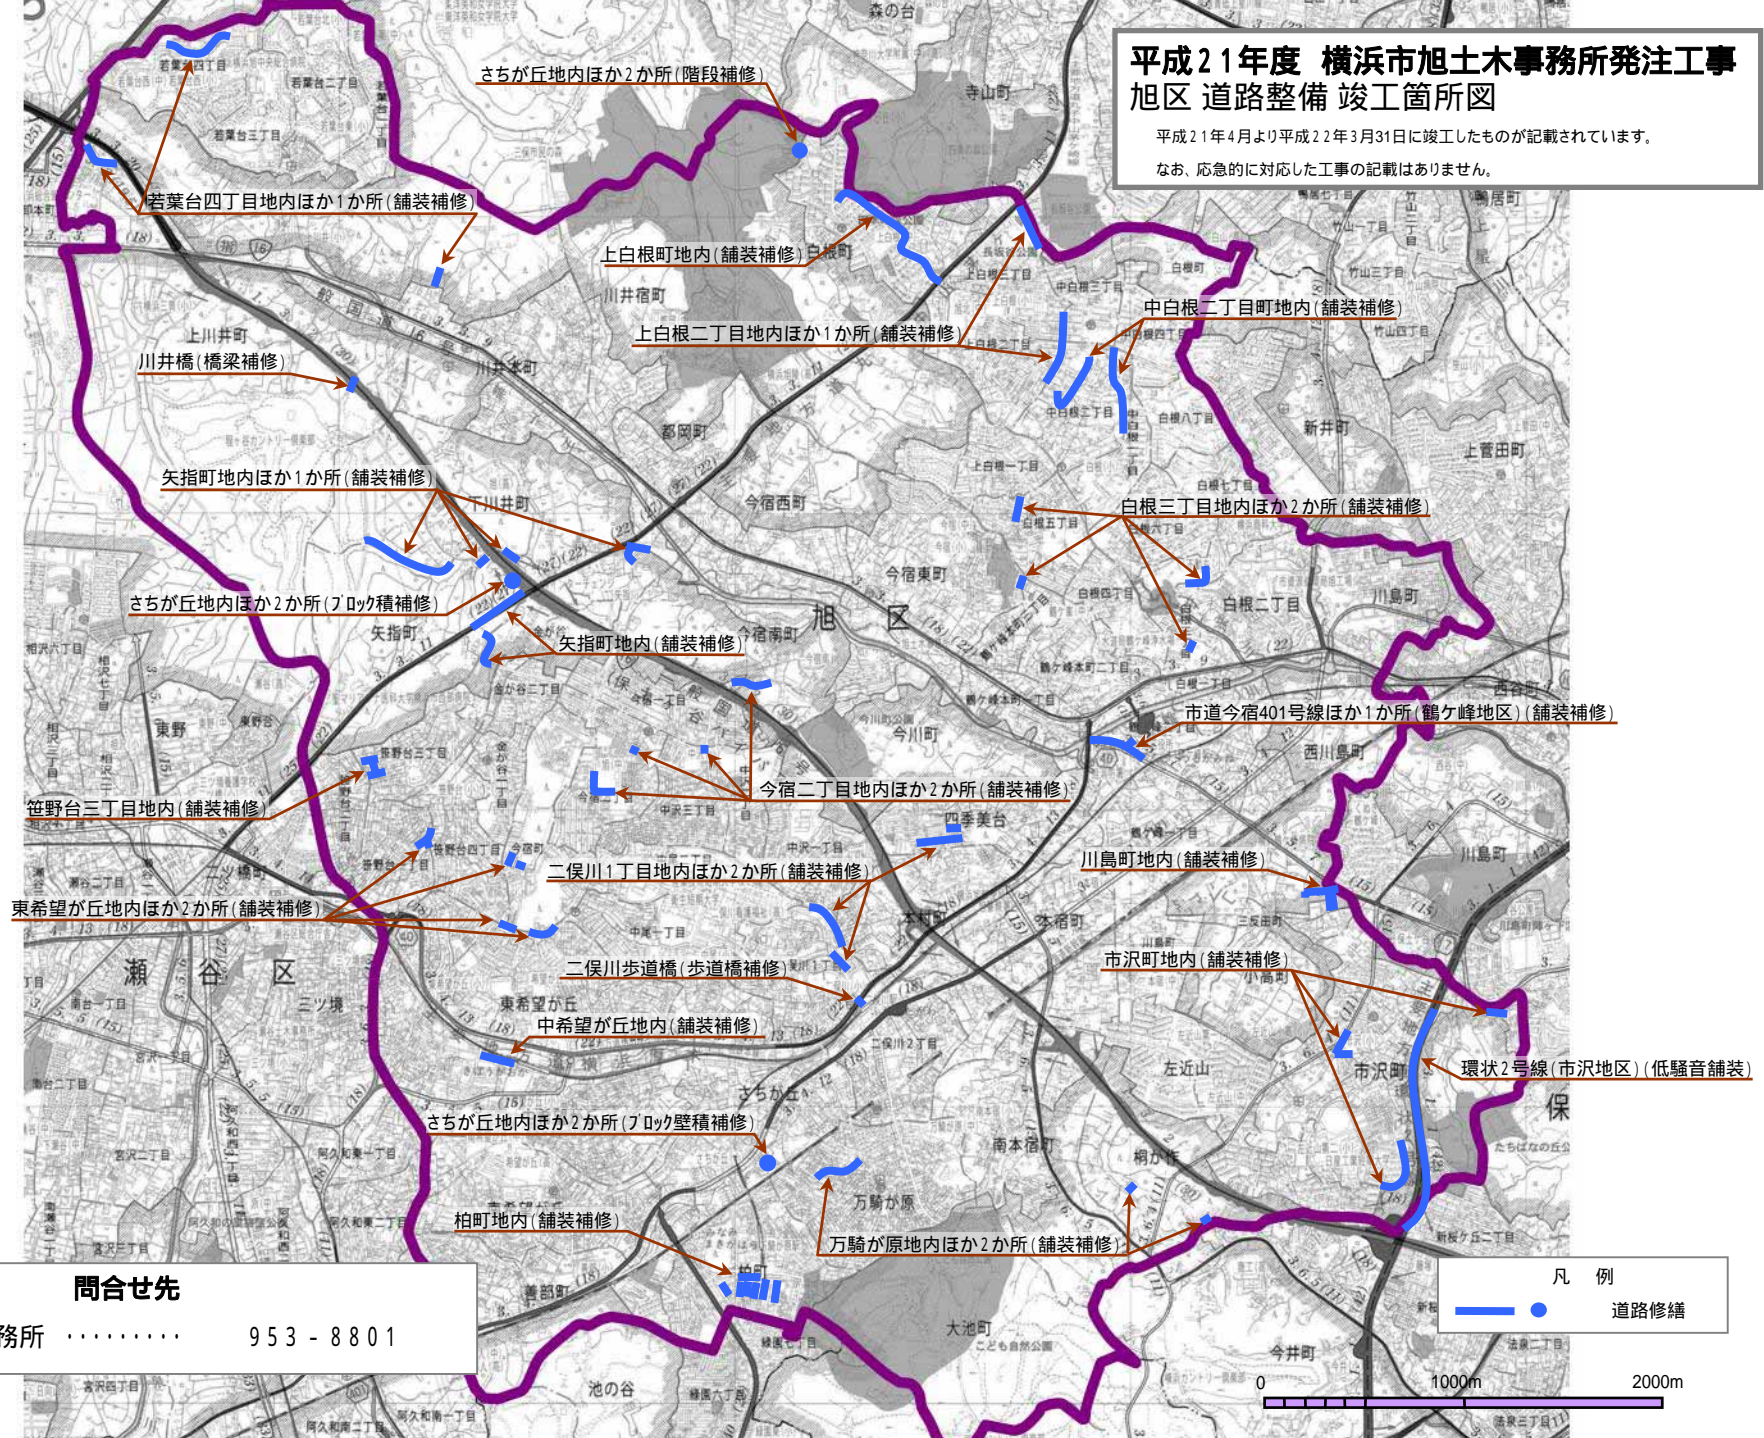

さちが丘地内ほか2か所(階段補修)

若葉台四丁目地内ほか1か所(舗装補修)

上白根町地内(舗装補修) 白根町

上白根二丁目地内ほか1か所(舗装補修)

中白根二丁目町地内(舗装補修)

川井橋(橋梁補修)

矢指町地内ほか1か所(舗装補修)

白根三丁目地内ほか2か所(舗装補修)

さちが丘地内ほか2か所(ブロック積補修)

矢指町地内(舗装補修)

市道今宿401号線ほか1か所(鶴ヶ峰地区)(舗装補修)

笹野台三丁目地内(舗装補修)

今宿二丁目地内ほか2か所(舗装補修)

二俣川1丁目地内ほか2か所(舗装補修)

川島町地内(舗装補修)

東希望が丘地内ほか2か所(舗装補修)

二俣川歩道橋(歩道橋補修)

市沢町地内(舗装補修)

東希望が丘 中希望が丘地内(舗装補修)

環状2号線(市沢地区)(低騒音舗装)

さちが丘地内ほか2か所(ブロック壁積補修)

柏町地内(舗装補修)

万騎が原地内ほか2か所(舗装補修)

問合せ先

旭土木事務所 953 - 8801

凡 例	
	道路修繕
	道路修繕

