



平成22年度 横浜市神奈川土木事務所発注工事 神奈川区 道路整備 竣工箇所図

※ 平成22年4月1日から平成23年3月31日に竣工したものが記載されています。
※ なお、応急に対応した工事の記載はありません。

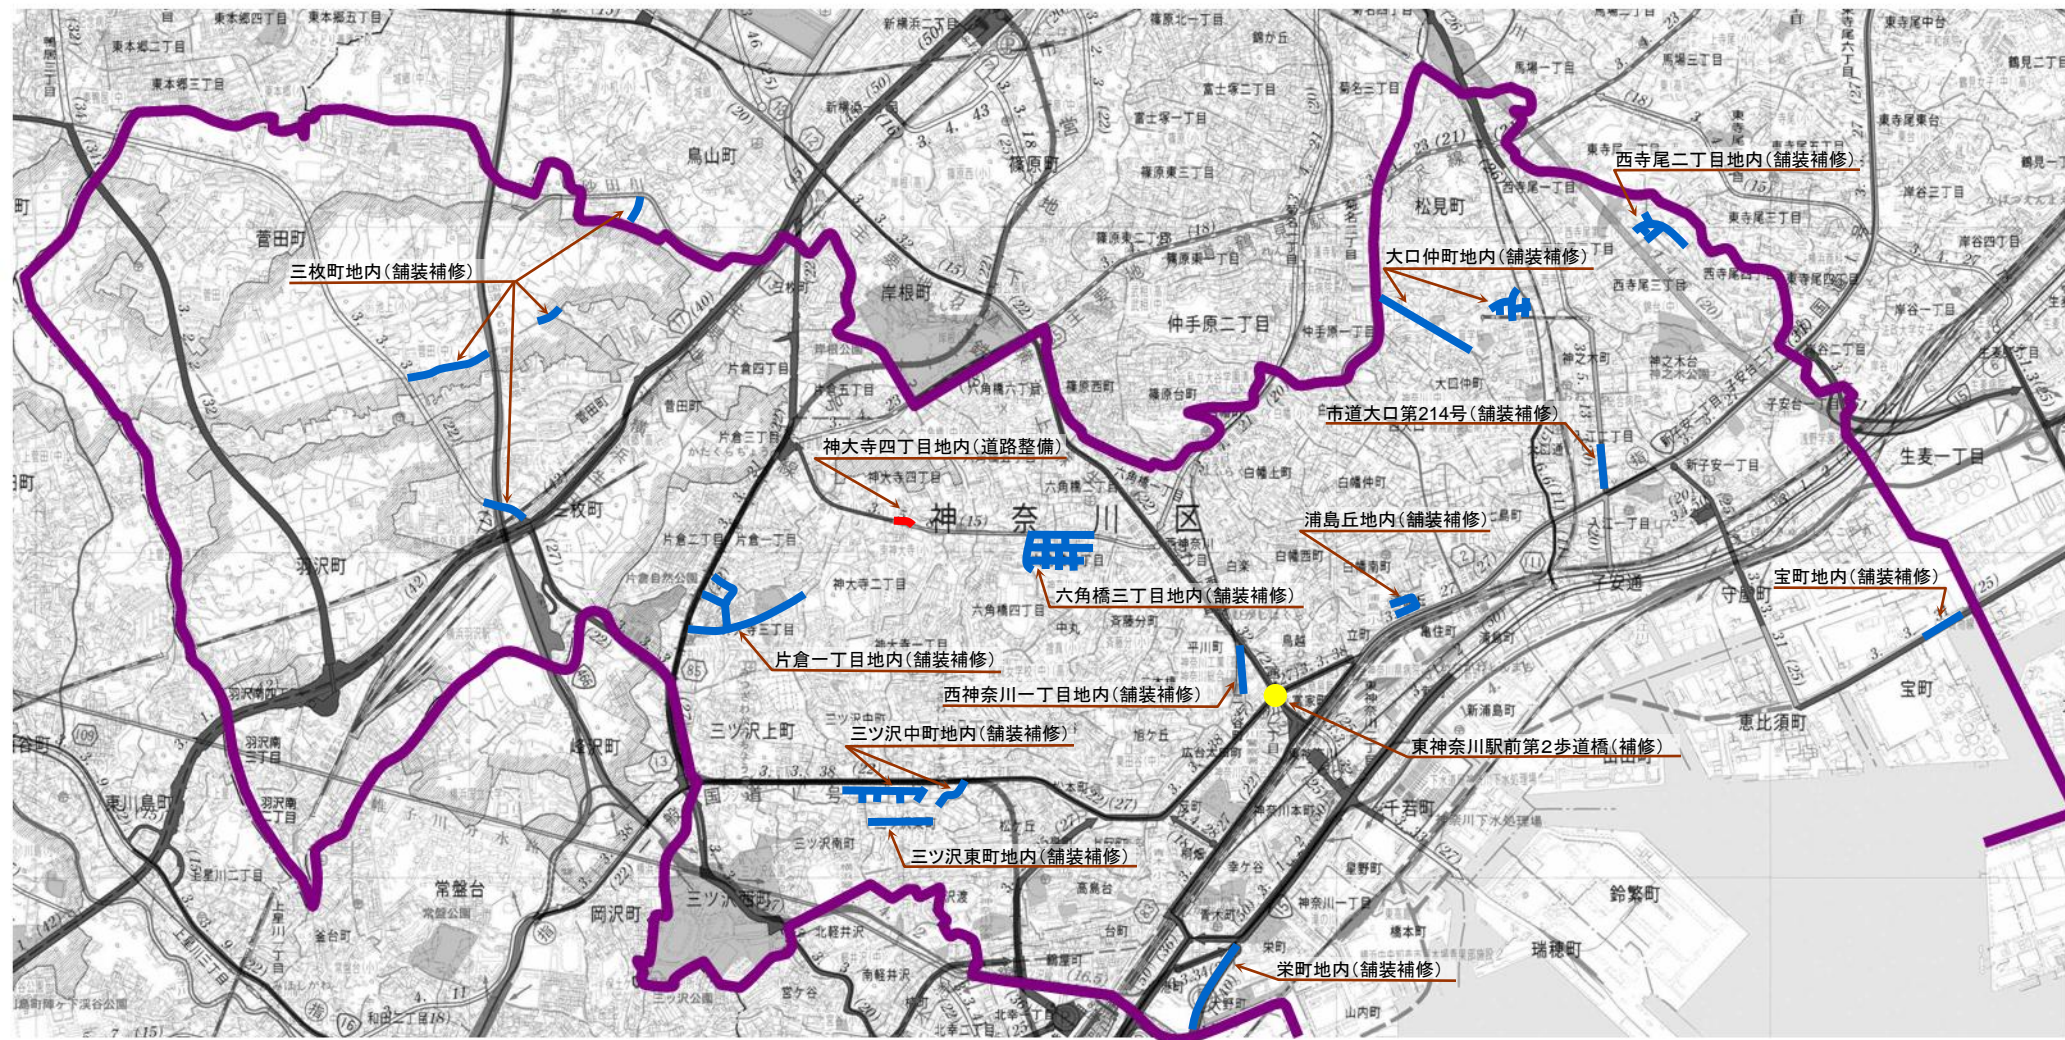

問合せ先

神奈川土木事務所 TEL 491-3363

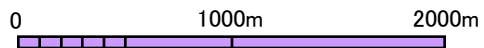

凡例

- 道路整備
- 道路修繕
- 道路施設