


平成22年度 横浜市磯子土木事務所発注工事 磯子区 道路整備 竣工箇所図

※ 平成22年4月1日から平成23年3月31日に竣工したものが記載されています。
※ なお、応急に対応した工事の記載はありません。

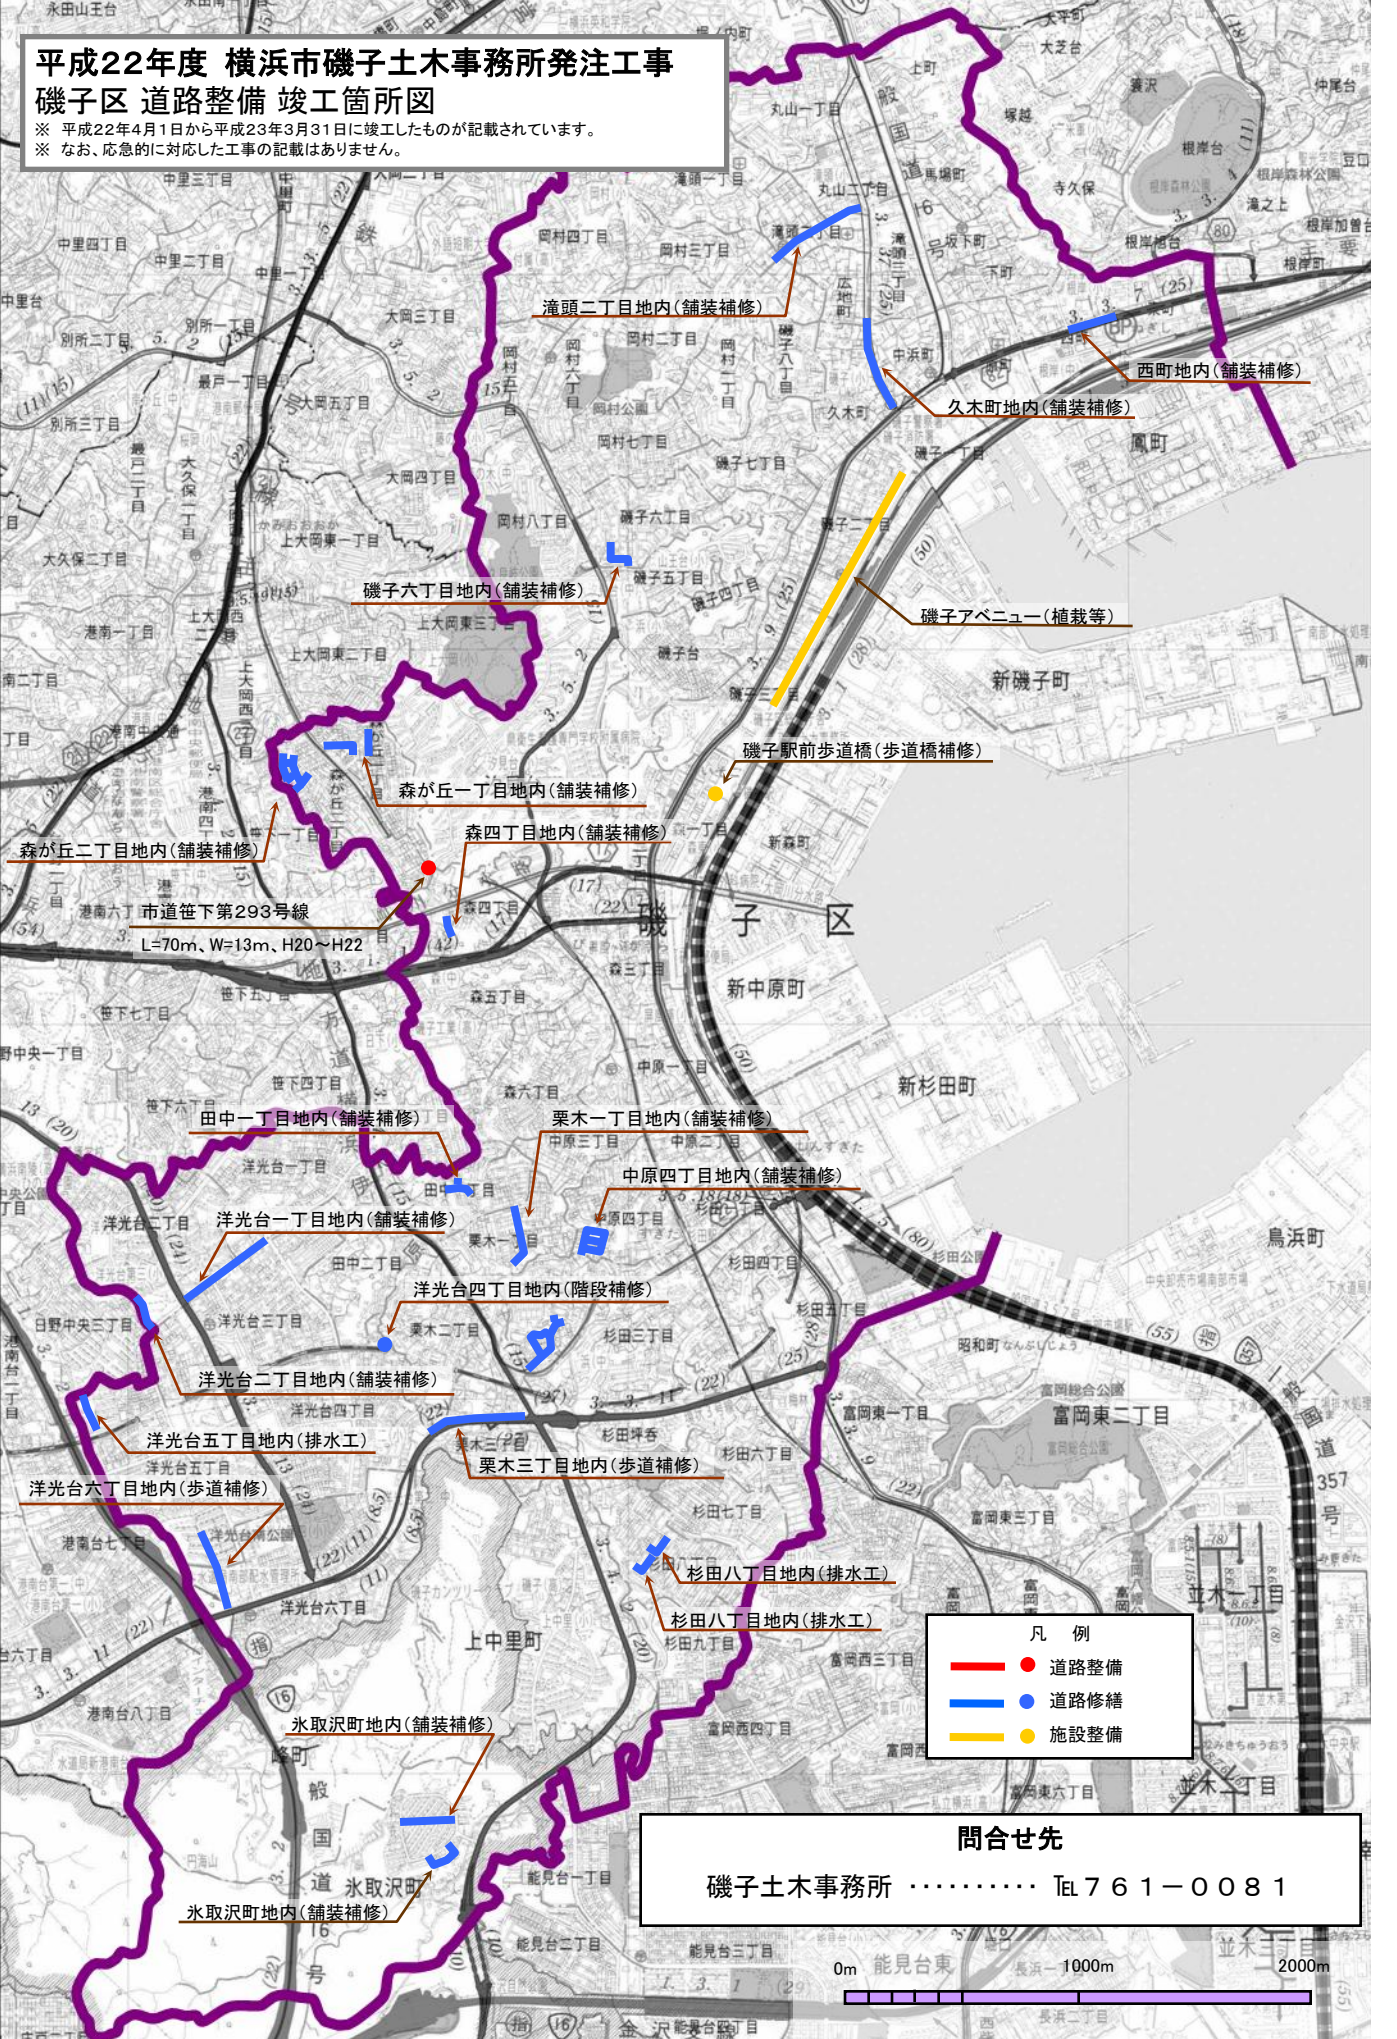

滝頭二丁目地内(舗装補修)

西町地内(舗装補修)

久木町地内(舗装補修)

磯子六丁目地内(舗装補修)

磯子アベニュー(植栽等)

磯子駅前歩道橋(歩道橋補修)

森が丘一丁目地内(舗装補修)

森四丁目地内(舗装補修)

森が丘二丁目地内(舗装補修)

栗木一丁目地内(舗装補修)

中原四丁目地内(舗装補修)

田中一丁目地内(舗装補修)

洋光台一丁目地内(舗装補修)

洋光台二丁目地内(舗装補修)


洋光台四丁目地内(階段補修)

洋光台五丁目地内(排水工)

洋光台六丁目地内(歩道補修)

栗木三丁目地内(歩道補修)

杉田八丁目地内(排水工)


水取沢町地内(舗装補修)

水取沢町地内(舗装補修)

凡例	
● (Red)	道路整備
● (Blue)	道路修繕
● (Yellow)	施設整備

問合せ先
磯子土木事務所 …………… TEL 761-0081

