


# 平成23年度 横浜市西土木事務所発注工事 西区 道路整備 竣工箇所図

※ 平成23年4月1日から平成24年3月31日に竣工したものが記載されています。  
※ なお、応急に対応した工事の記載はありません。

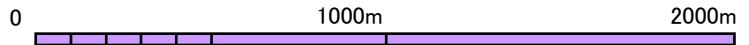

問合せ先

西土木事務所 ..... Tel 242-1313

凡例

- ● 道路修繕
- ● 施設整備