


平成24年度 横浜市道路局発注工事

瀬谷区 道路整備 竣工箇所図

※ 平成24年4月1日から平成25年3月31日に竣工したものが記載されています。
※ なお、応急に対応した工事の記載はありません。

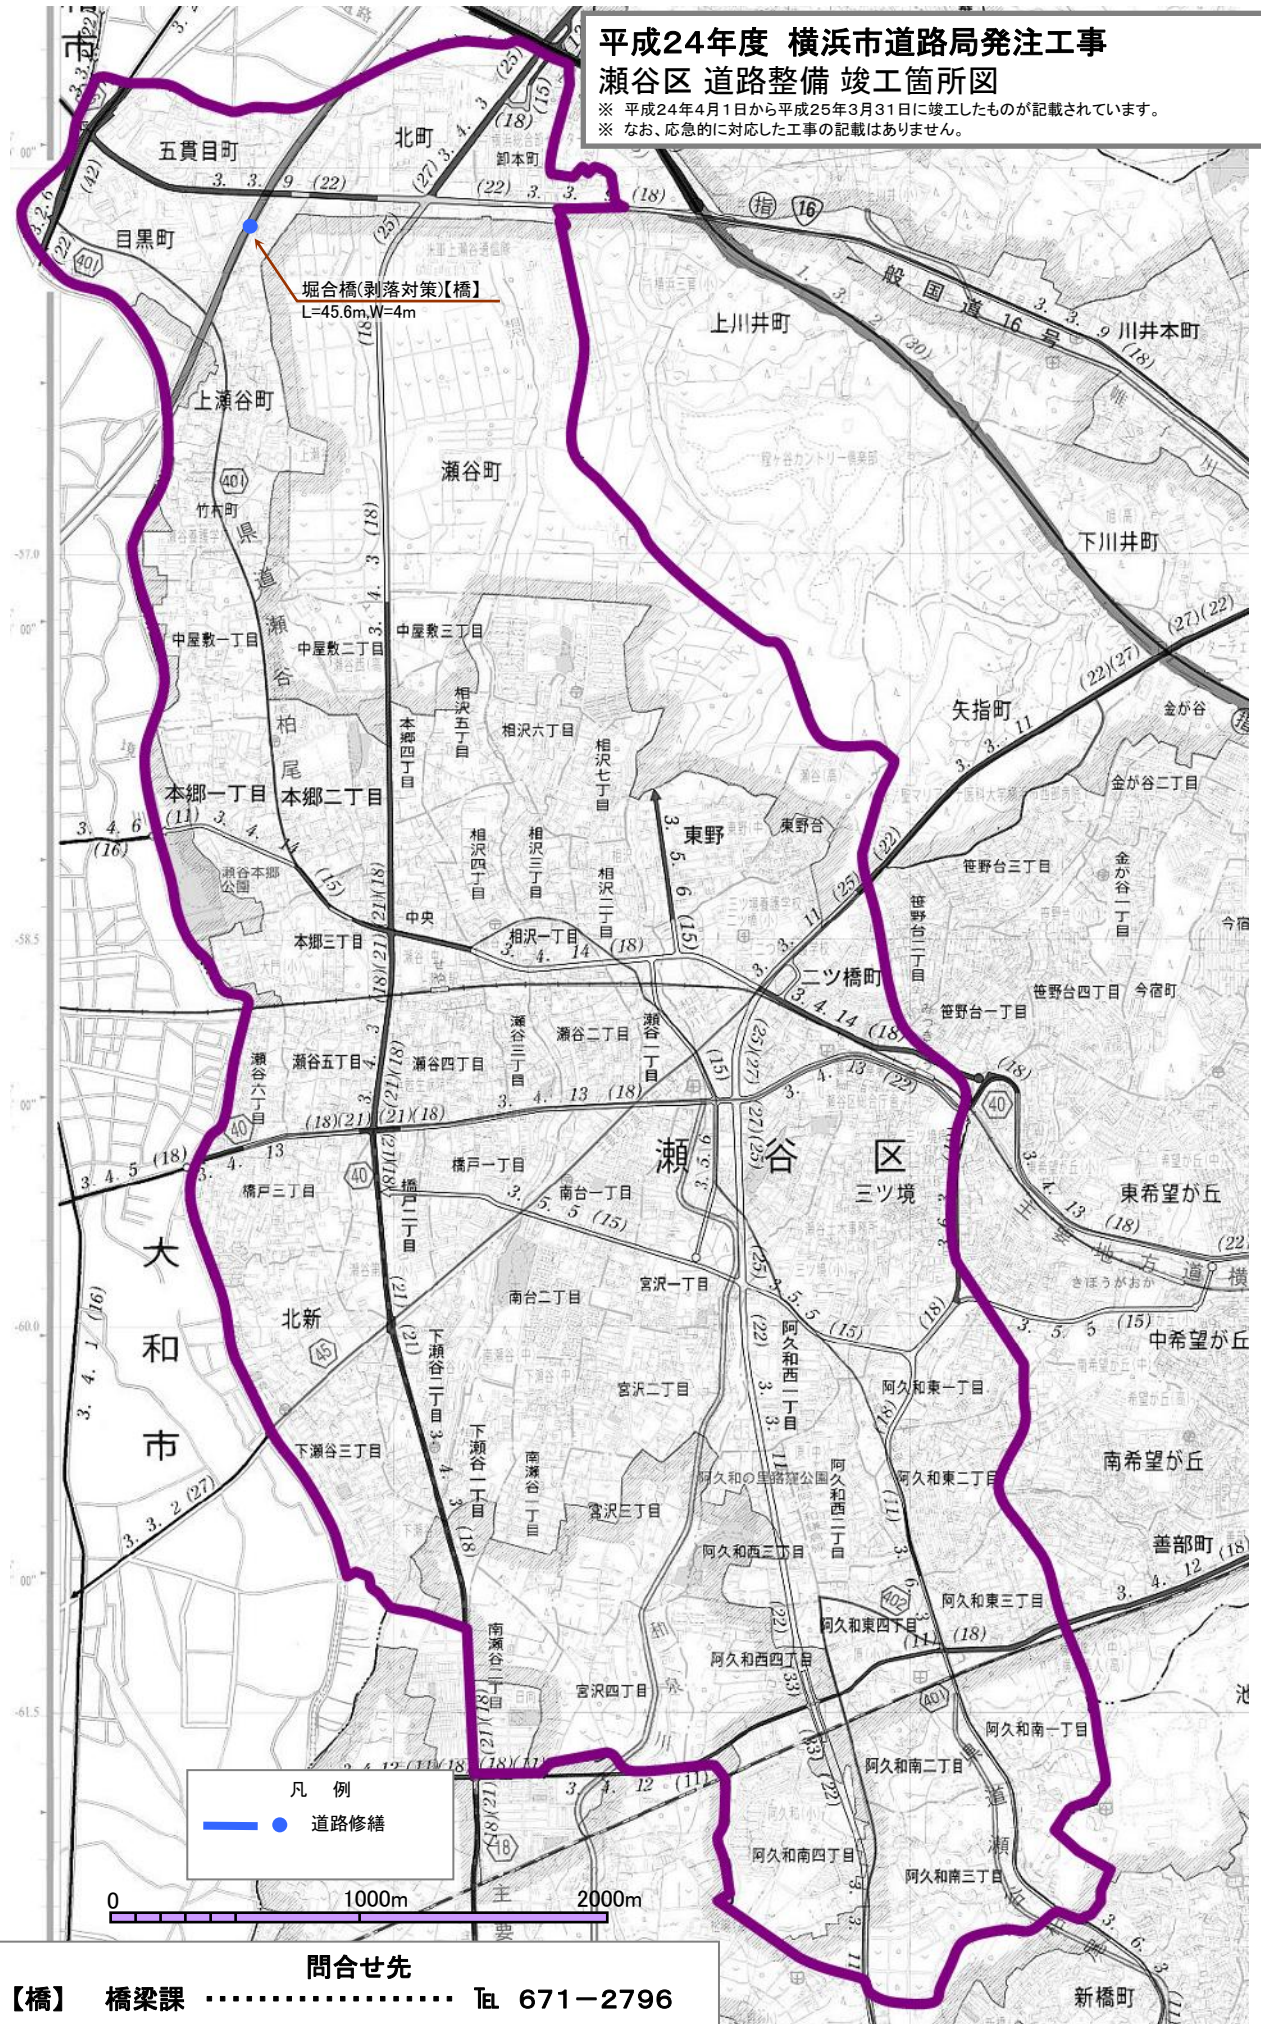

【橋】 橋梁課 Tel 671-2796