


平成26年度 横浜市神奈川土木事務所所管 神奈川区 道路整備しゅん工箇所図

※ 平成26年4月1日から平成27年3月31日にしゅん工したものが記載されています。
※ なお、応急的に対応した工事の記載はありません。

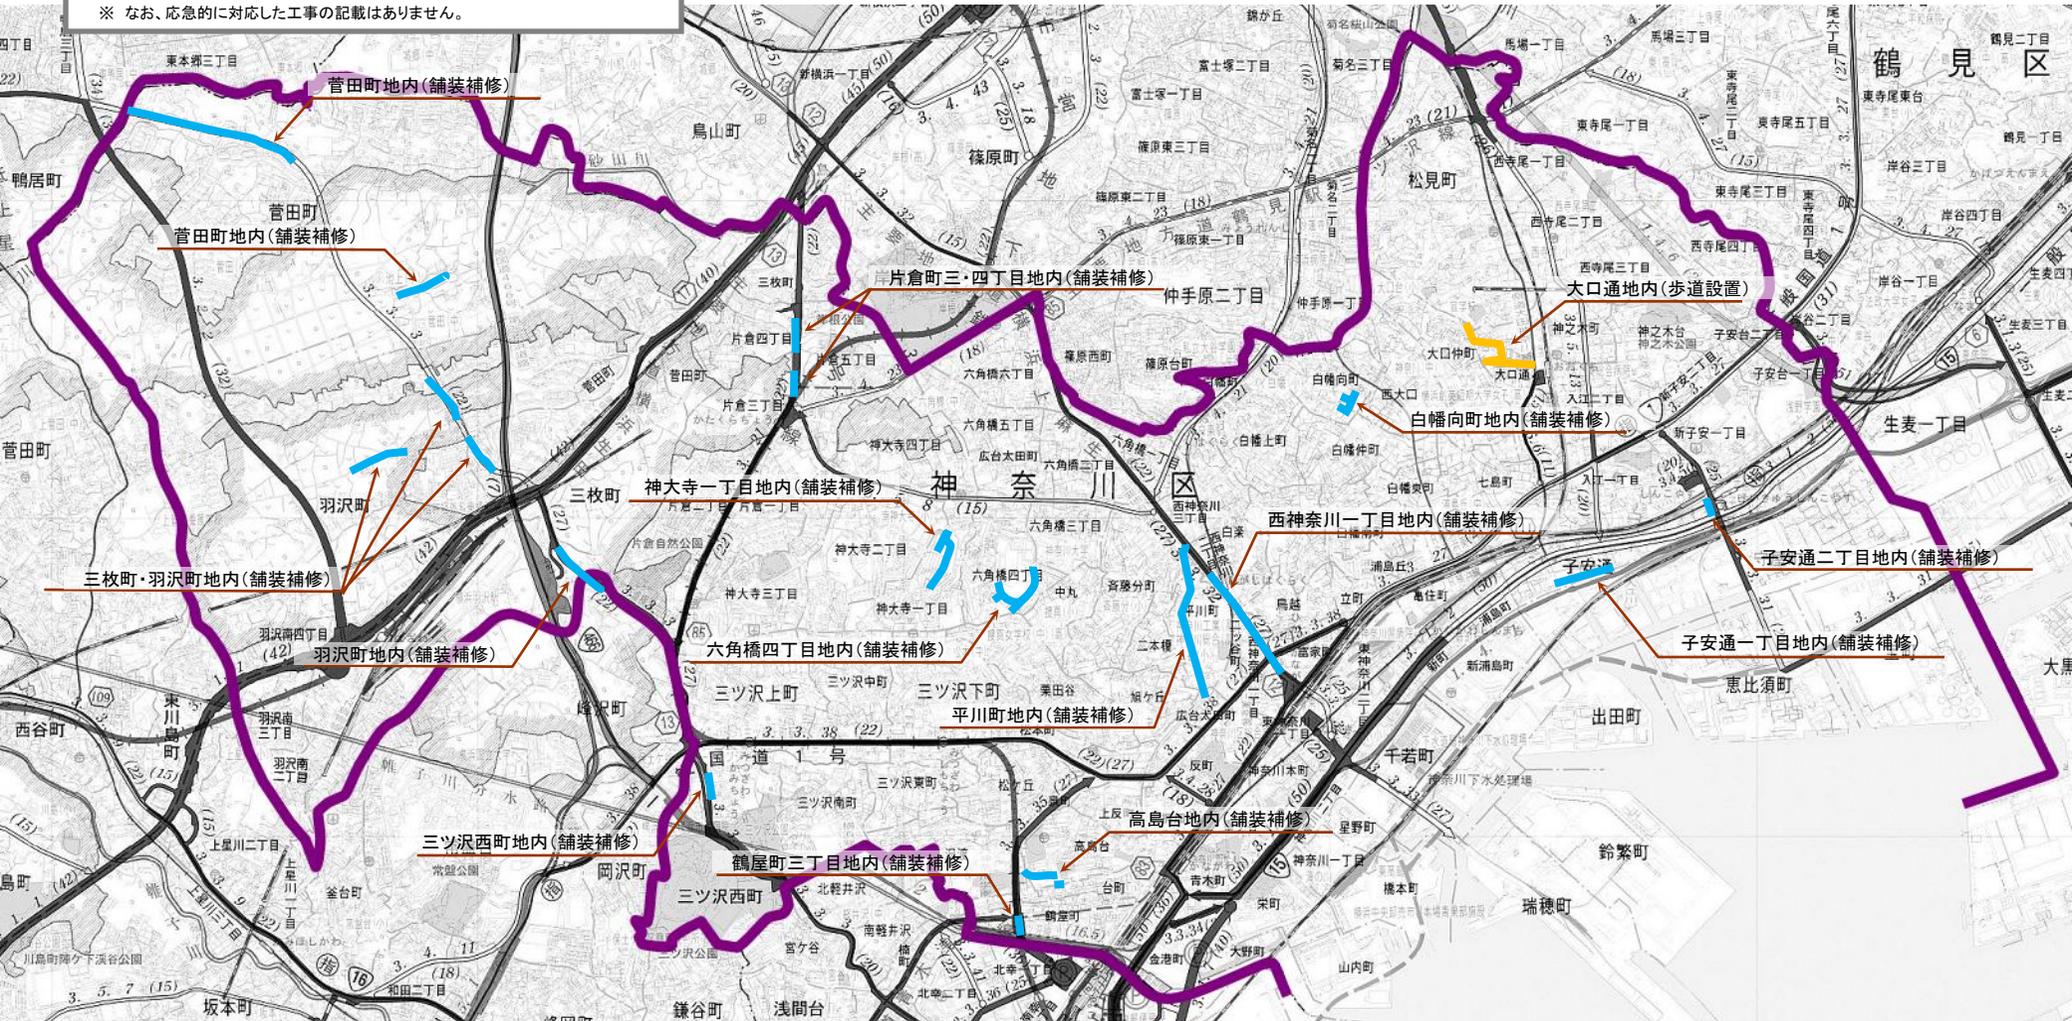

問合せ先

神奈川土木事務所 TEL 491-3363

凡例

- ● 道路修繕
- ● 施設整備

