


# 平成26年度 横浜市旭土木事務所所管 旭区 道路整備しゅん工箇所図

※ 平成26年4月1日から平成27年3月31日にしゅん工したものが記載されています。  
※ なお、応急的に対応した工事の記載はありません。

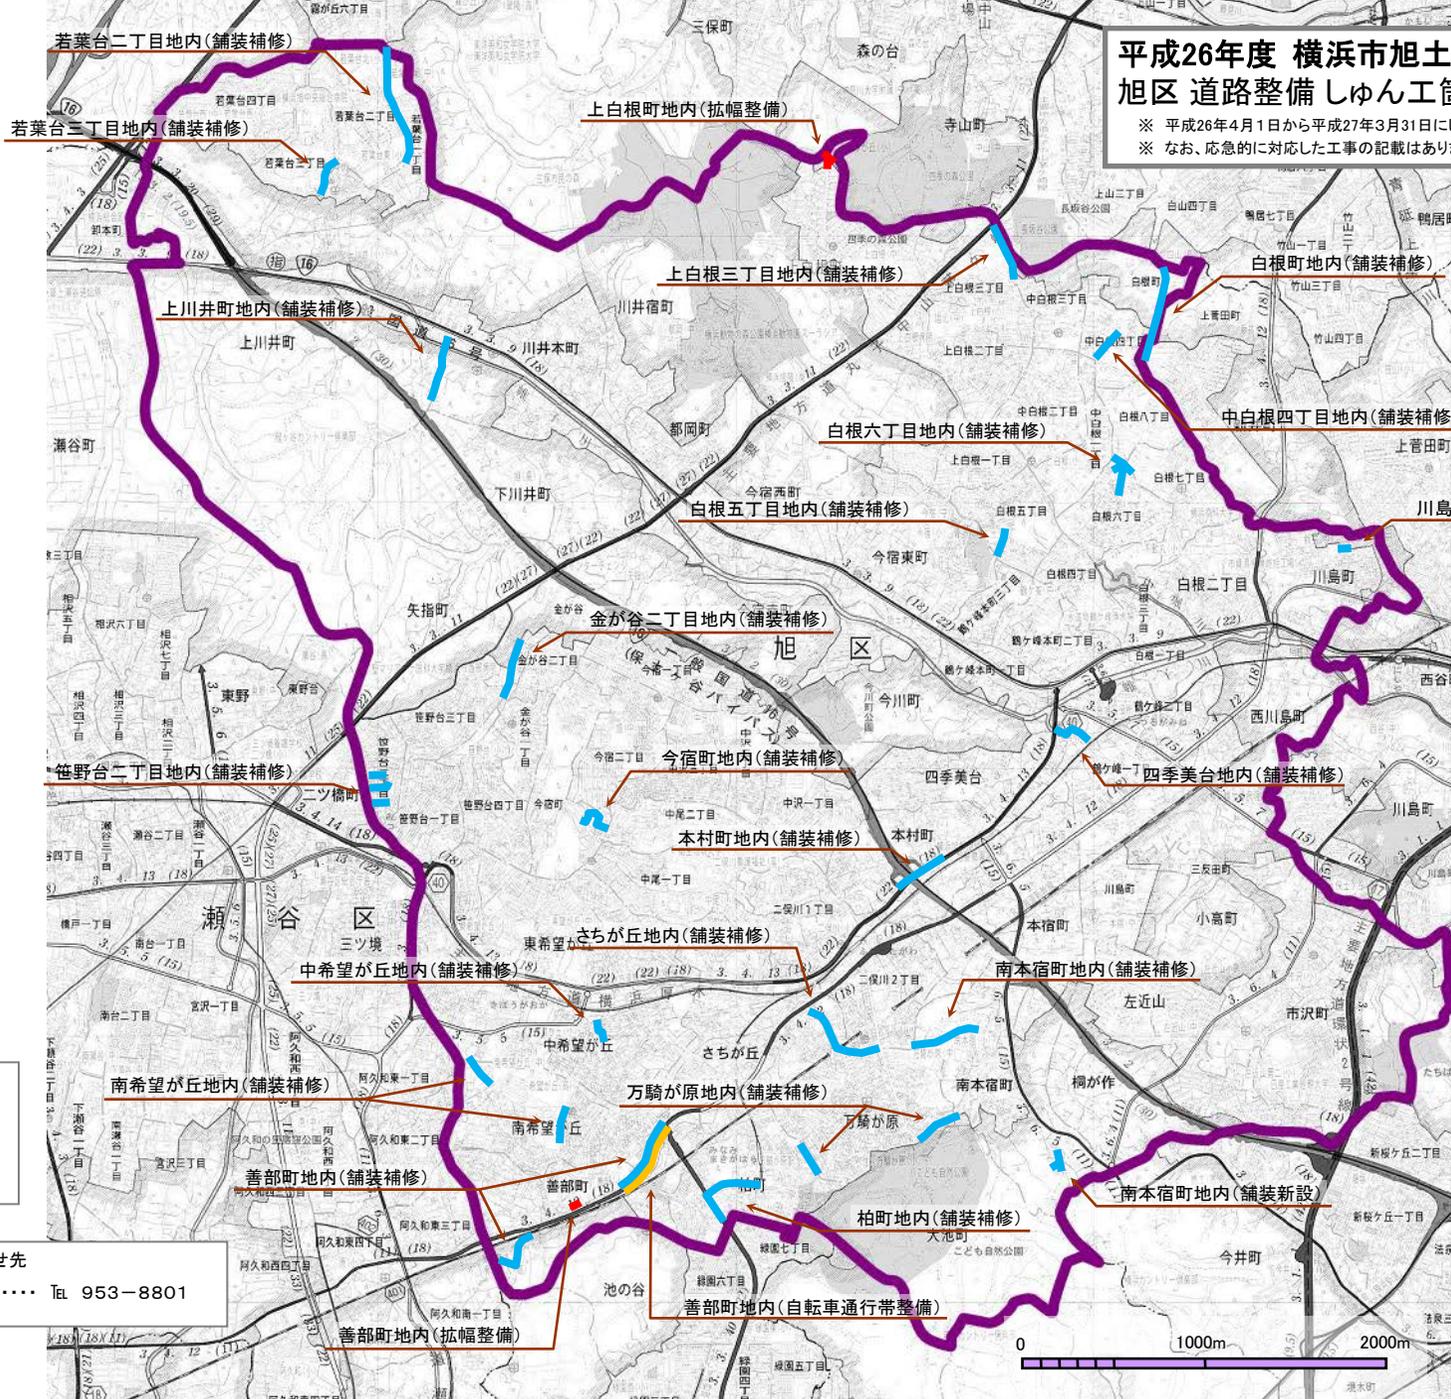

- 凡 例
- 道路整備
  - 道路修繕
  - 施設整備

問合せ先  
旭土木事務所 ..... Tel 953-8801

