


# 平成27年度 横浜市道路局所管 西区 道路整備しゅん工箇所図

※ 平成27年4月1日から平成28年3月31日にしゅん工したものが記載されています。  
※ なお、応急に対応した工事の記載はありません。

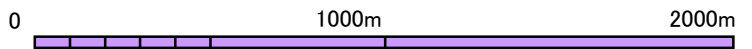

問合せ先  
【施】 施設課 ..... TEL 671-3550

凡 例	
<span style="color: red;">●</span>	道路整備
<span style="color: blue;">●</span>	道路修繕
<span style="color: yellow;">●</span>	施設整備
<span style="color: green;">●</span>	高速道路整備