
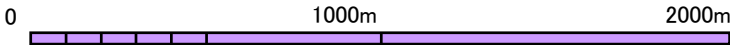


令和6年度 横浜市道路局所管
西区 道路整備しゅん工箇所図

※ 令和6年4月1日から令和7年3月31日にしゅん工したものが記載されています。
※ なお、応急的に対応した工事の記載はありません。

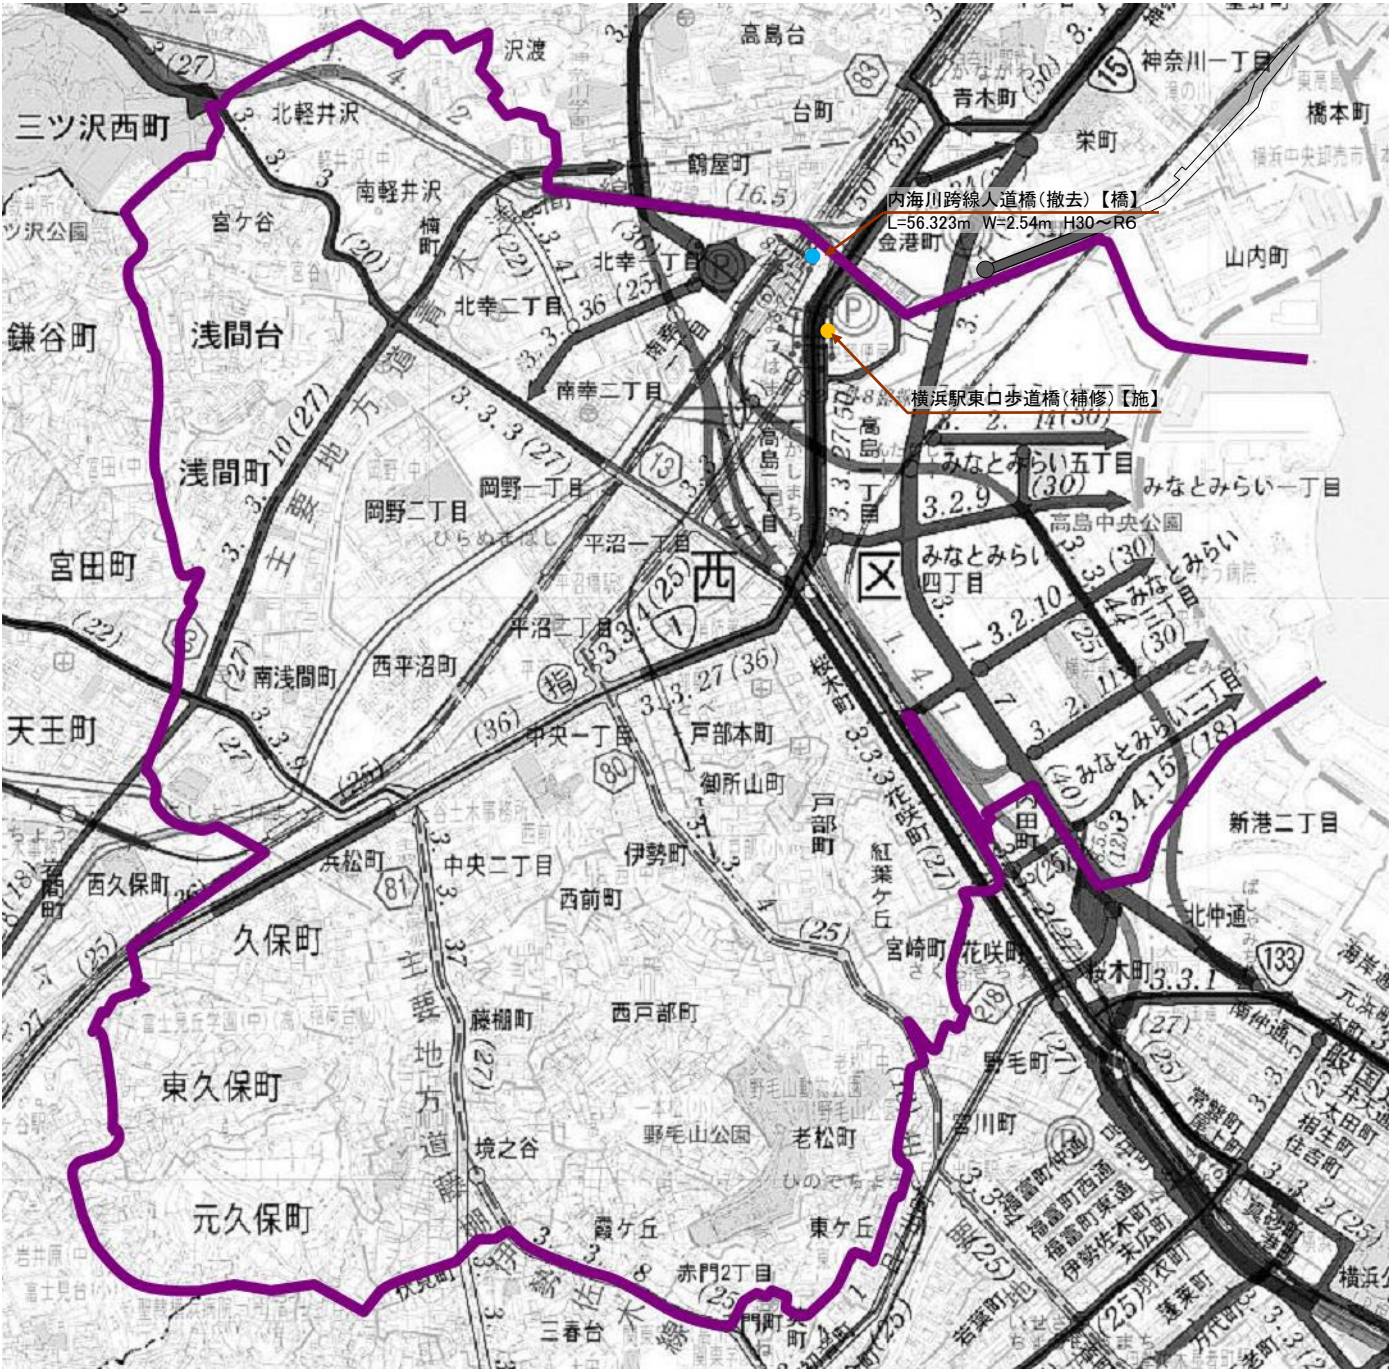

問合せ先		
【施】 施設課		Tel. 671-3550
【橋】 橋梁課		Tel. 671-2796

凡 例	
	道路修繕
	施設整備