


令和6年度 横浜市道路局所管 保土ヶ谷区道路整備 しゅん工箇所図

※ 令和6年4月1日から令和7年3月31日にしゅん工したものが記載されています。
※ なお、応急に対応した工事の記載はありません。

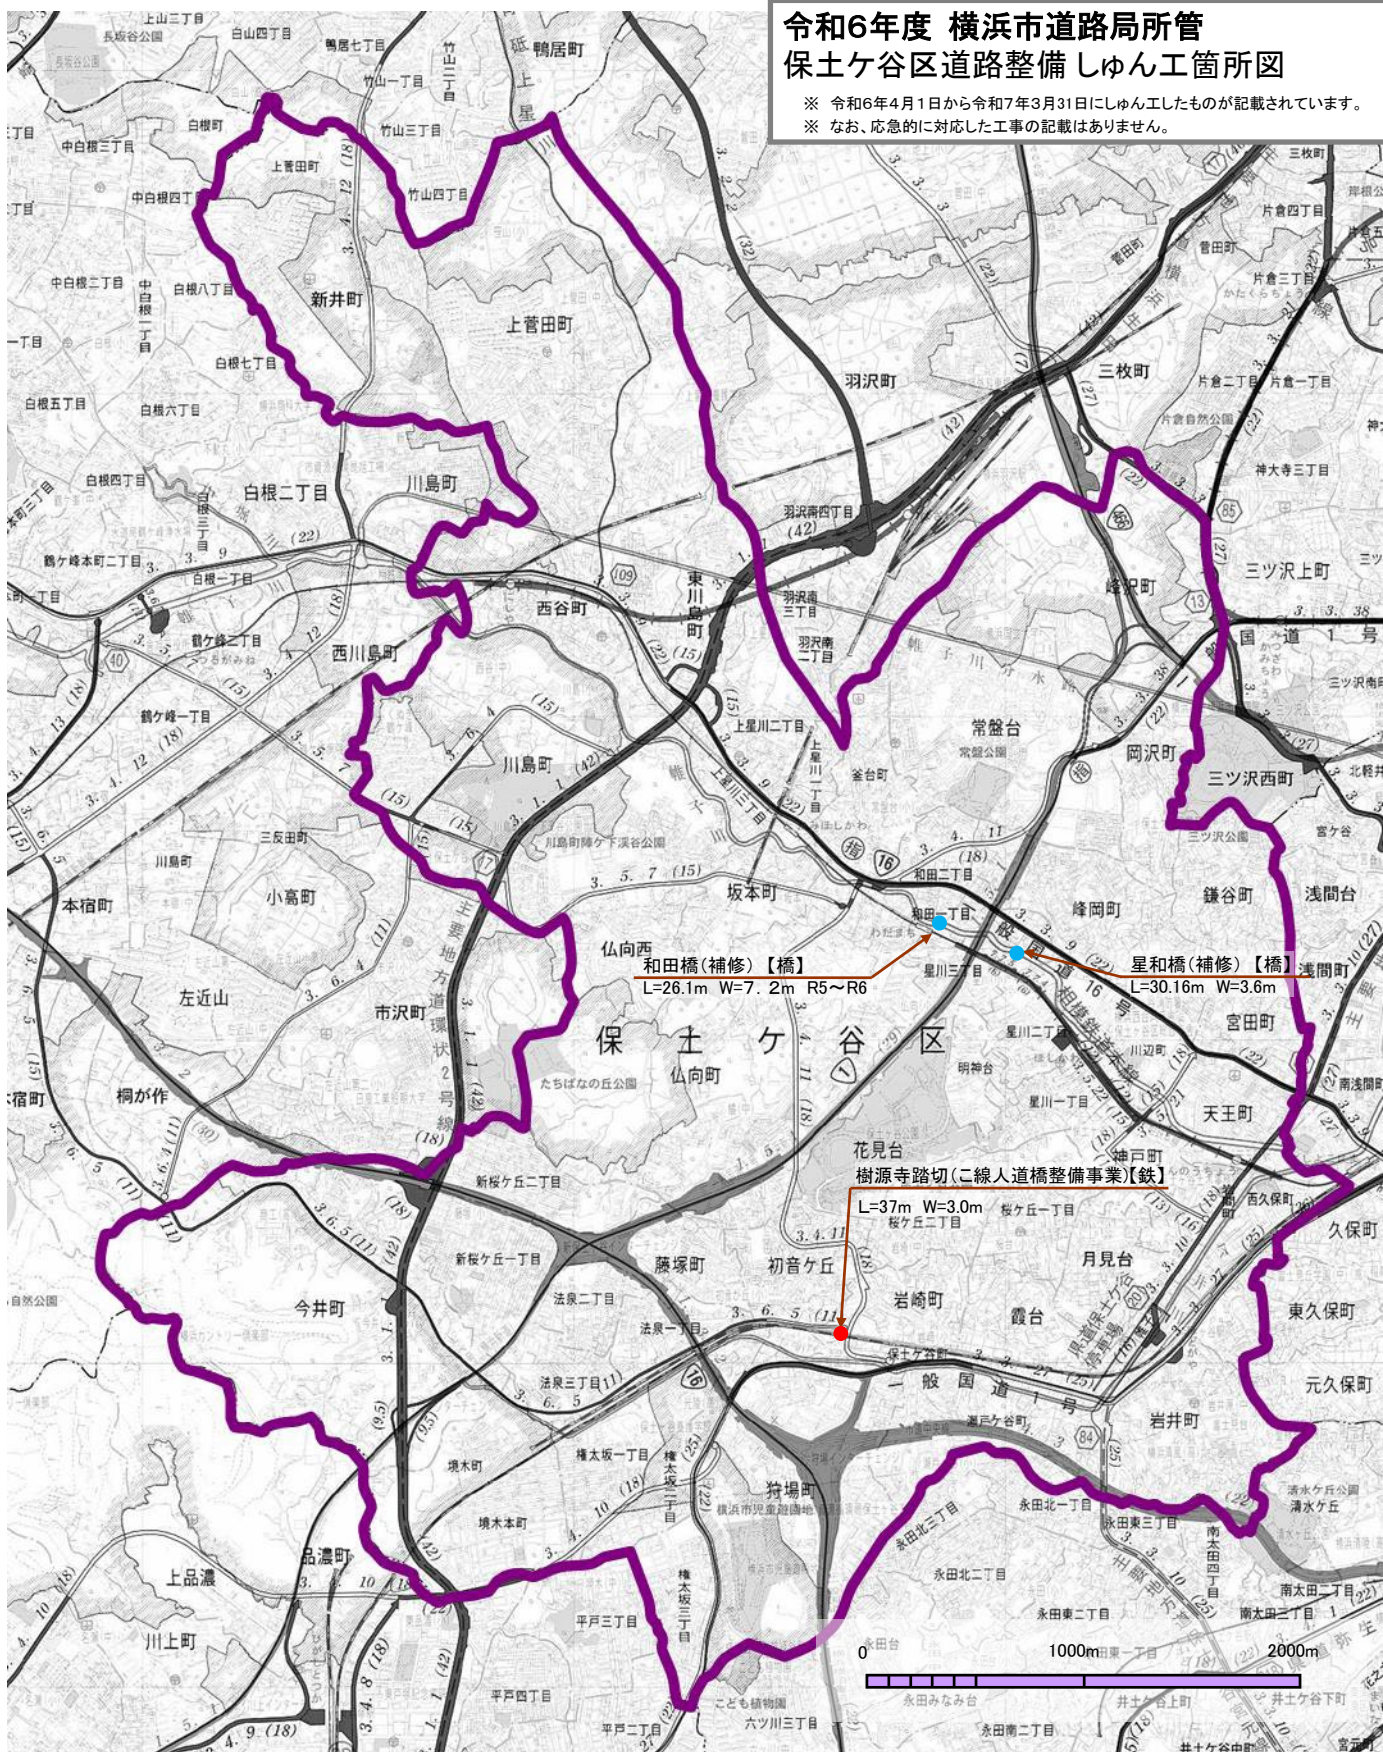

問合せ先

【橋】 橋梁課 TEL 671-2796
【鉄】 建設課鉄道交差調整担当 TEL 671-2792

凡 例

- 道路整備
- 道路修繕