


令和6年度 横浜市道路局所管 金沢区 道路整備しゅん工箇所図

※ 令和4年4月1日から令和5年3月31日にしゅん工したものが記載されています。
※ なお、応急に対応した工事の記載はありません。

問合せ先
【施】施設課 Tel 671-3550

凡 例

— ● — 施設整備

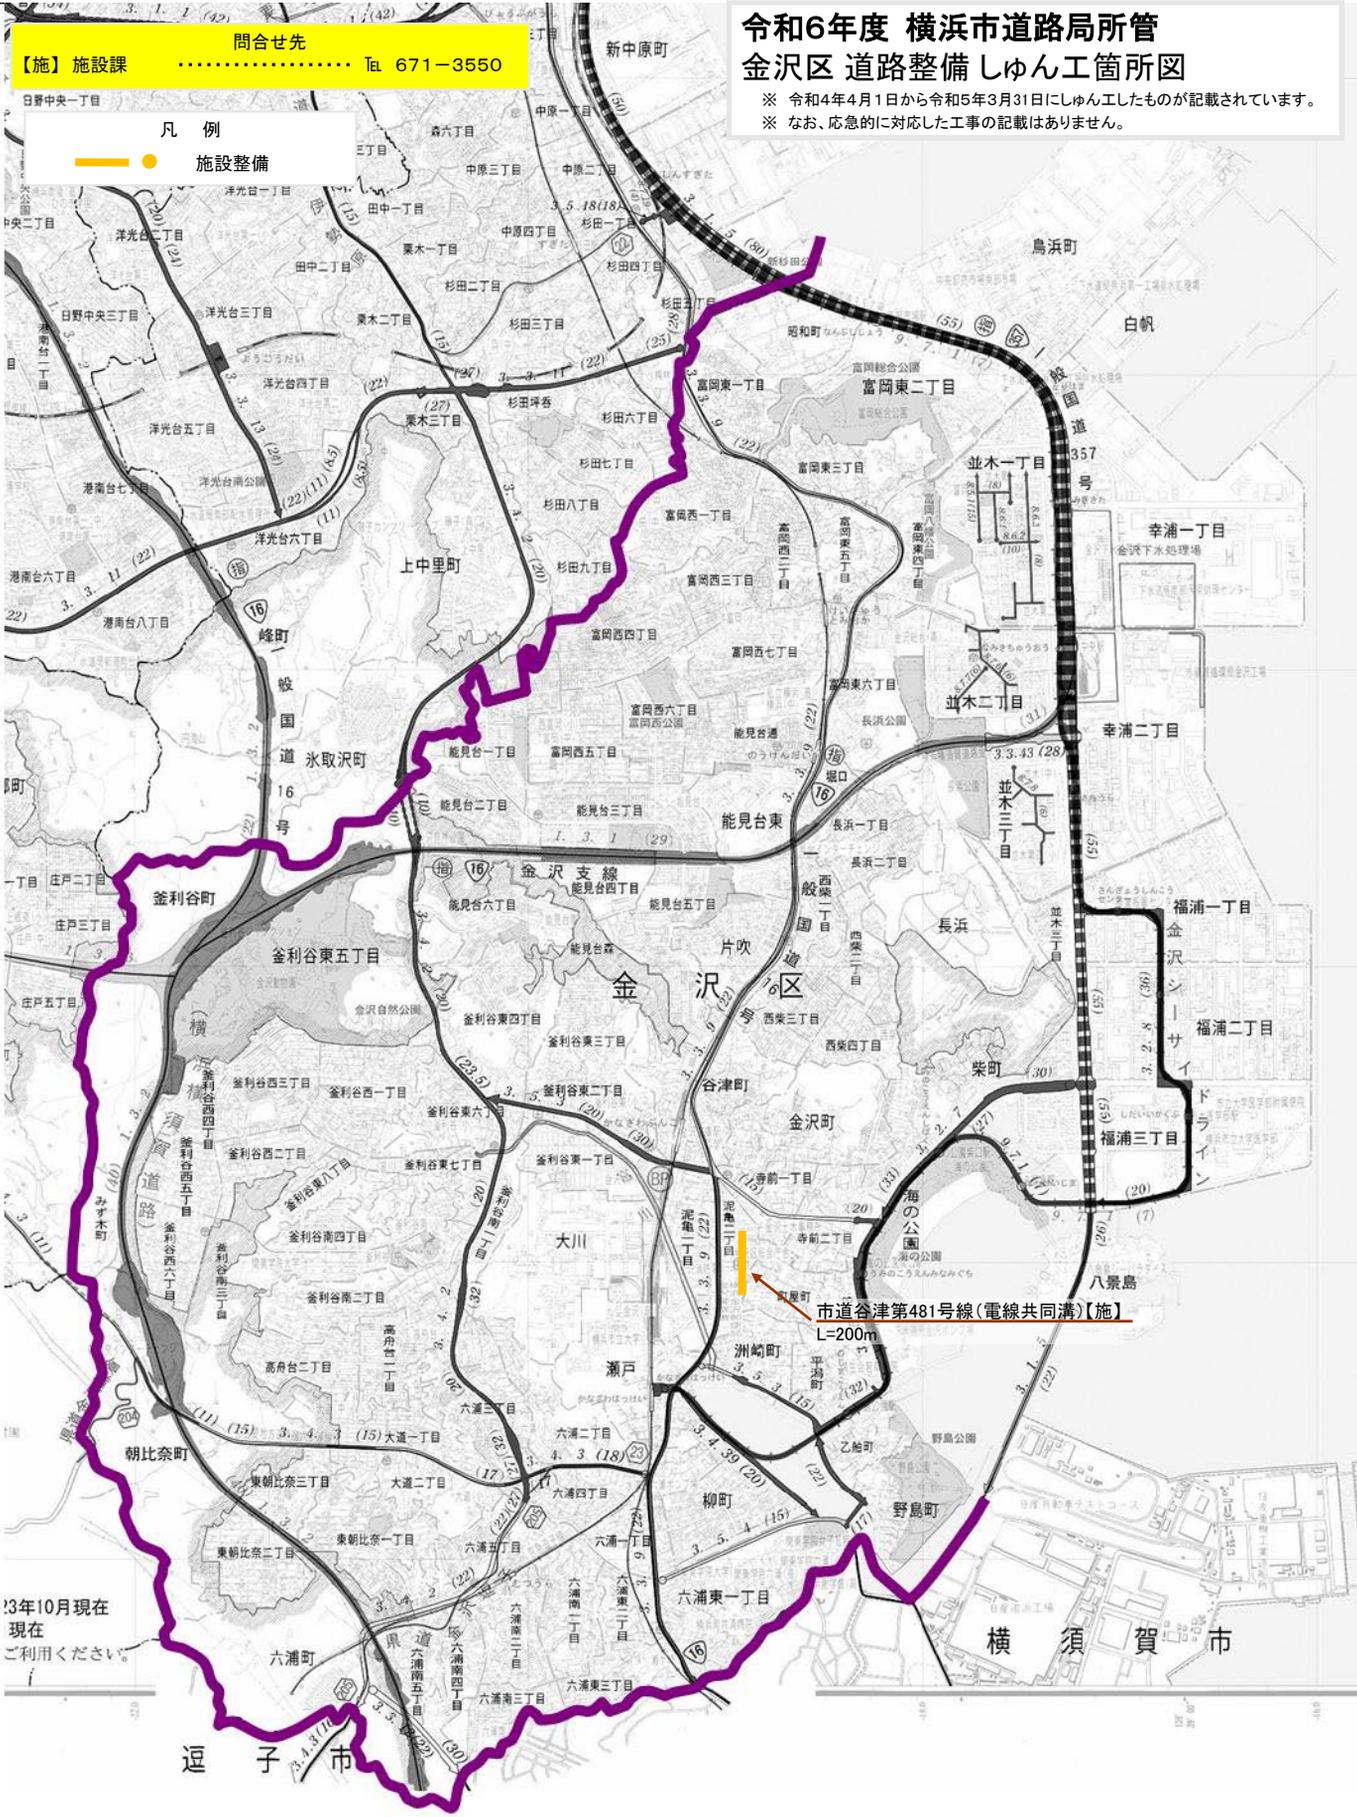

市道谷津第481号線(電線共同溝)【施】
L=200m

13年10月現在
現在
ご利用ください。

逗子市

横須賀市