


令和6年度 横浜市神奈川土木事務所所管 神奈川区 道路整備しゅん工箇所図

※ 令和6年4月1日から令和7年3月31日にしゅん工したものが記載されています。
※ なお、応急に対応した工事の記載はありません。

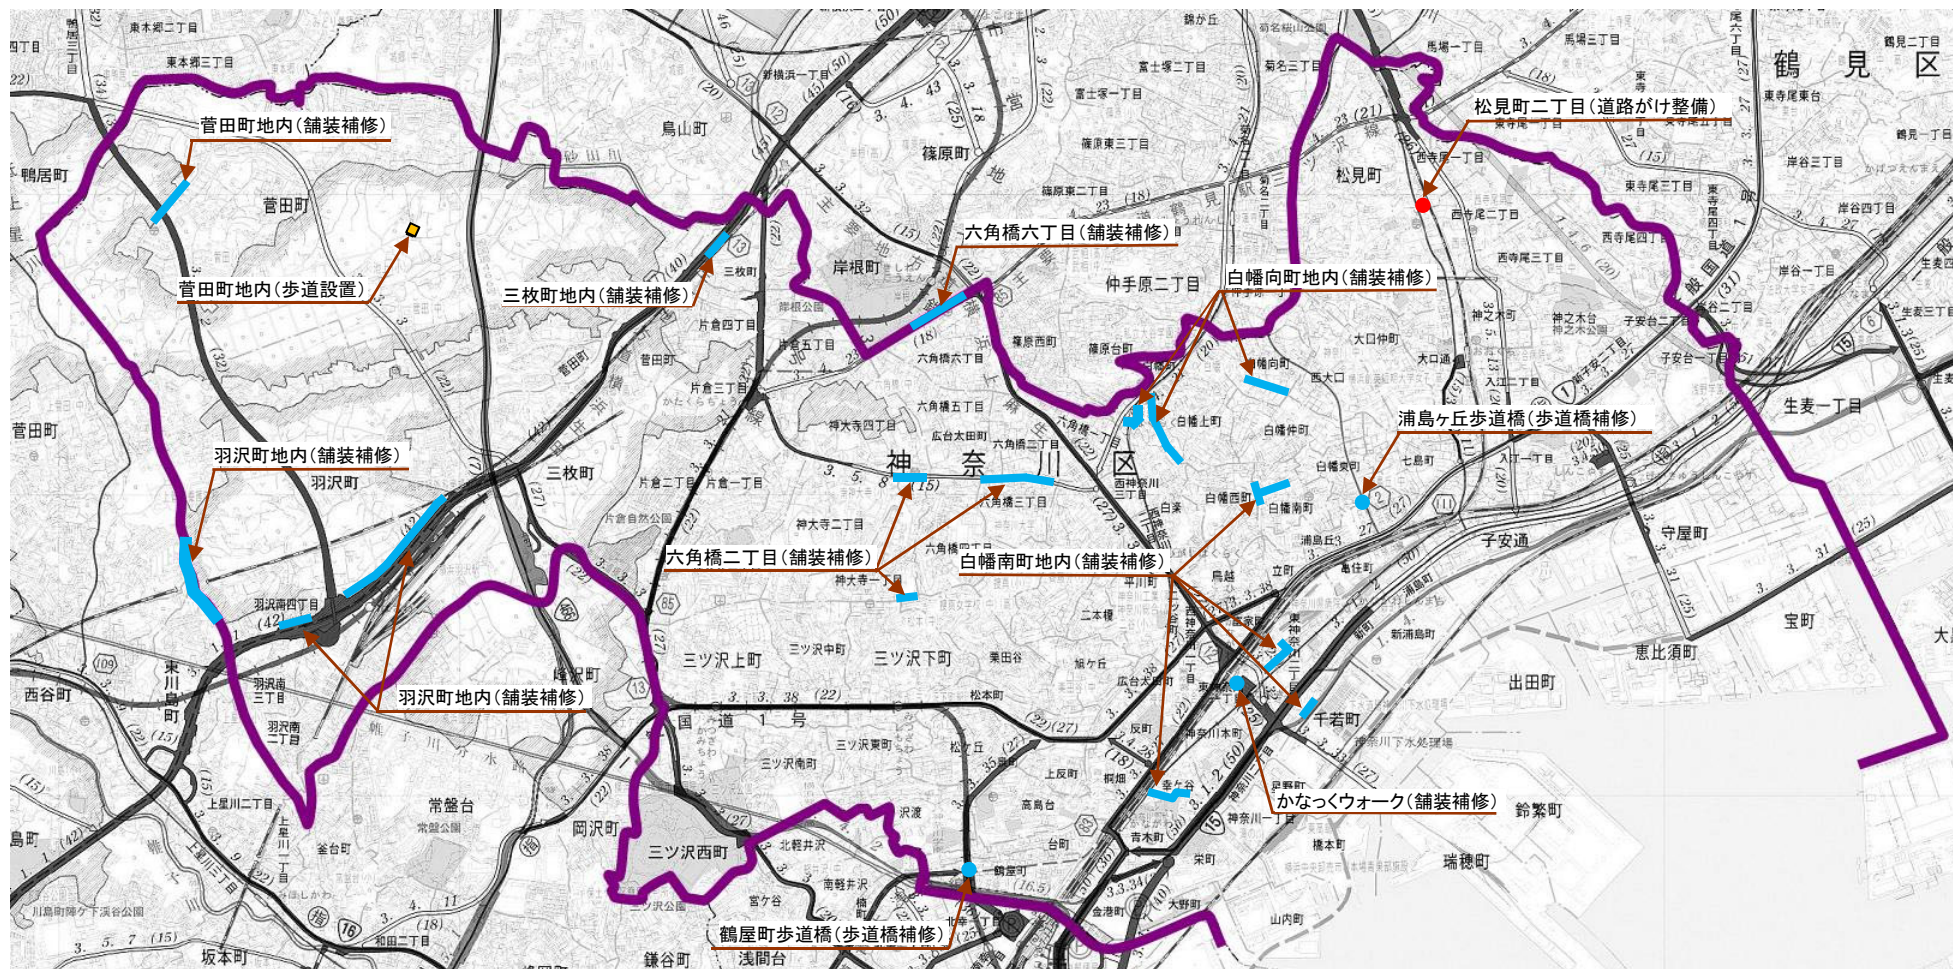

問合せ先
神奈川土木事務所 Tel 491-3363

凡 例

- 道路整備
- 道路修繕
- 施設整備

0 1000m 2000m