


令和6年度 横浜市西区土木事務所所管 西区 道路整備しゅん工箇所図

※ 令和6年4月1日から令和7年3月31日にしゅん工したものが記載されています。
※ なお、応急的に対応した工事の記載はありません。

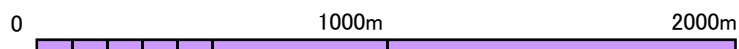

問合せ先
【土】西土木事務所 Tel. 242-1313

凡 例

- ● 道路整備
- ● 道路修繕
- ● 施設整備