


令和6年度 横浜市中土木事務所所管 中区 道路整備しゅん工箇所図

※ 令和6年4月1日から令和7年3月31日にしゅん工したものが記載されています。
※ なお、応急に対応した工事の記載はありません。

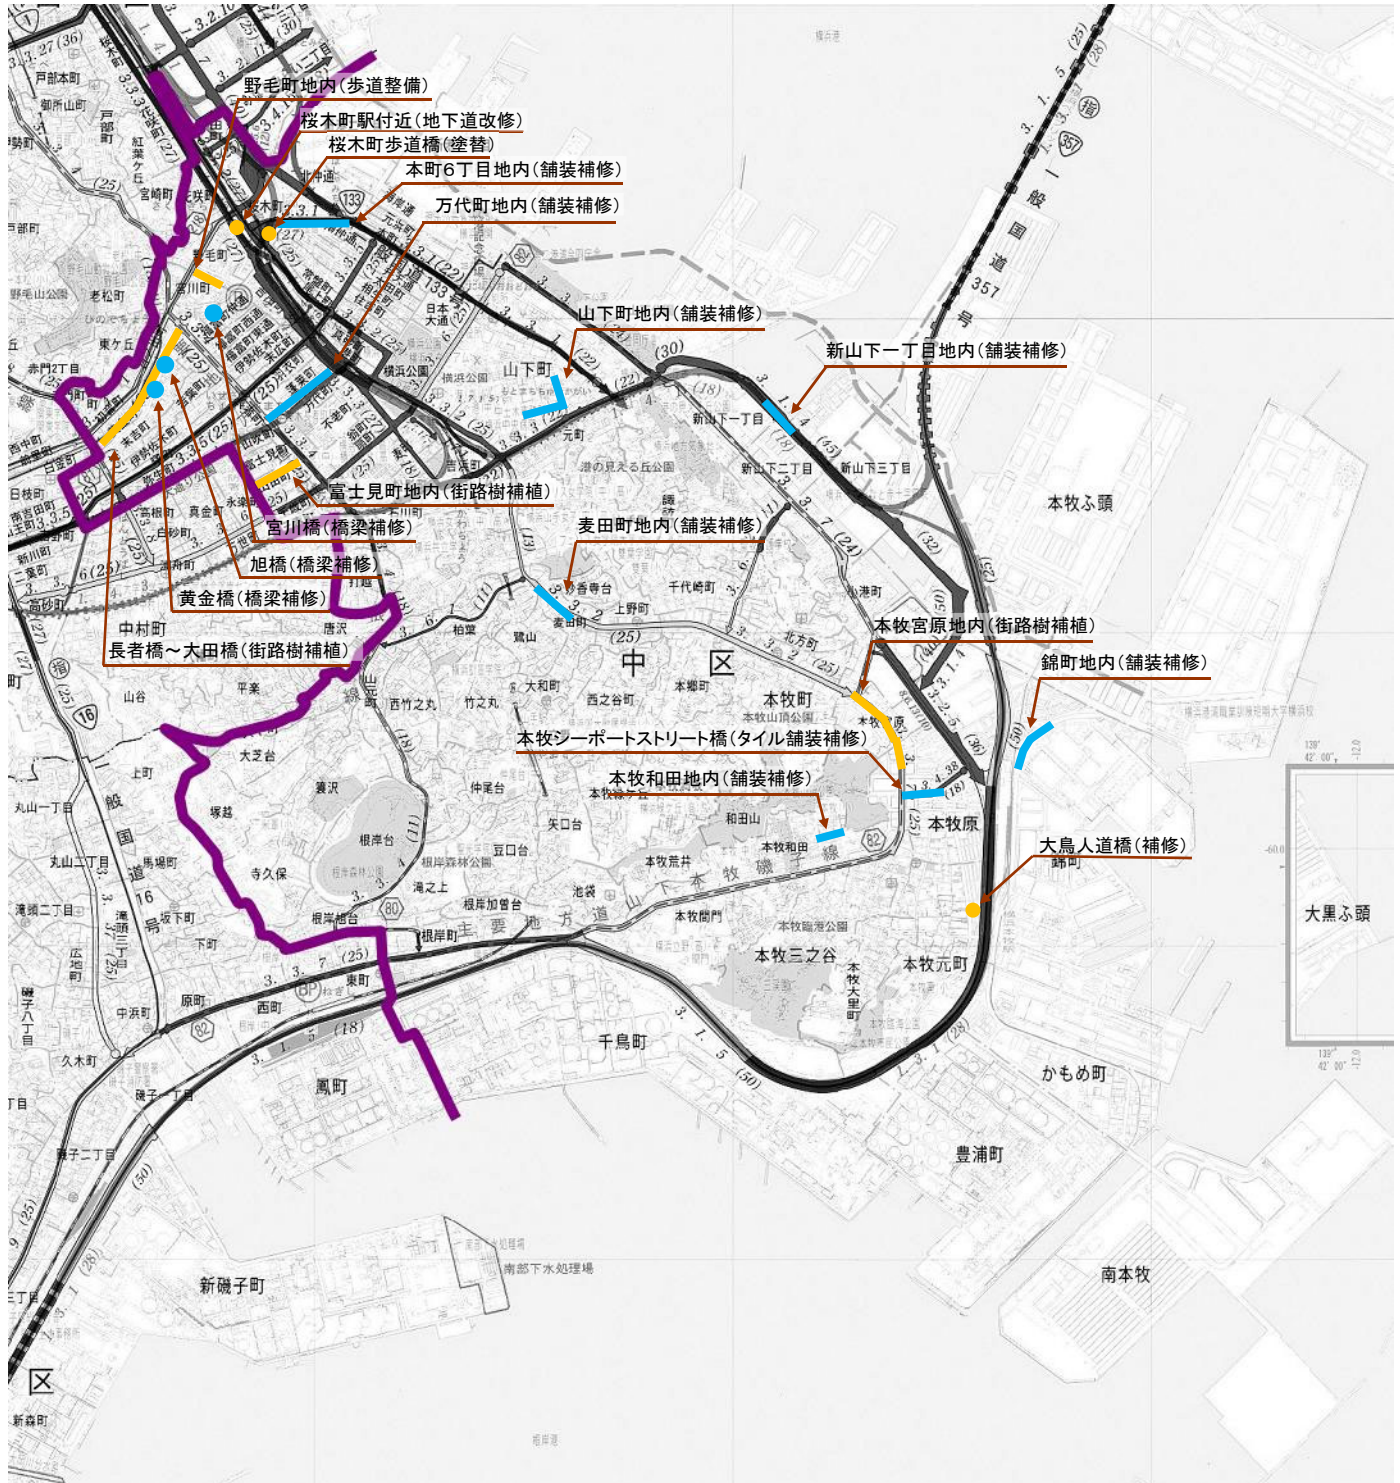

0 1000m 2000m

凡 例

- 道路修繕
- 施設整備

問合せ先

中土木事務所 Tel 641-7681