

図名	平面図		
工事名称	震災対応トイレ用排水設備設置工事(その14)		
施工場所	神奈川県東神奈川二丁目35番1号ほか1か所		
縮尺	1:250	図番	1/4
号数			
図面番号			

横浜市環境創造局

完成図

(有)板津農園

1:250



凡 例

記号	名称
	新設管渠及びます
	新設管渠及び貯留弁付マンホール
	新設管渠及び蓋マンホール
	既設合流管渠及び既設第1種人孔

(神奈川小学校)



追加

プール

池

[屋上] 200VU L=1.20m

集水機タイプ3

(4F) 200VU L=7.40m

集水機タイプ3

200VU L=0.60m

No. 8 30×125 (蓋マンホール)

No. 7 90×H120(貯留弁付マンホール)

No. 6 20×H102(マンホールトイレ)

No. 5 20×H99(マンホールトイレ)

No. 4 20×H94(マンホールトイレ)

No. 3 20×H89(マンホールトイレ)

No. 2 20×H84(マンホールトイレ)

No. 1 20×H80(注入口)

工事始点

200VU 3.0/100 4.38

No.9 90×162 (既設第1種人孔)

250VU 0.9/100 2.00

450VU LEVEL 1.45

450VU 2.5/100 1.08

450VU LEVEL 0.92

450VU 2.5/100 2.00


450VU 2.5/100 2.00

450VU 1.75/100 1.08

450VU 2.5/100 0.92

450VU 1.75/100 0.65

位置図

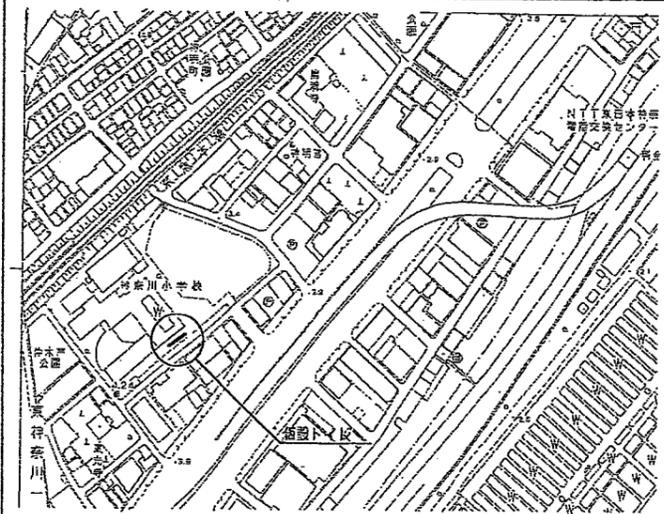

変更図面

変更設計



図名	縦断図
工事内容	神奈川小学校トイレ改修工事(6014)
施工場所	神奈川県神奈川2丁目神奈川小学校付近
図尺	縦断 1/100 横断 1/250
図号	0-7
作成者	

横浜市環境創造局

完成図

(有)板津農園

追加

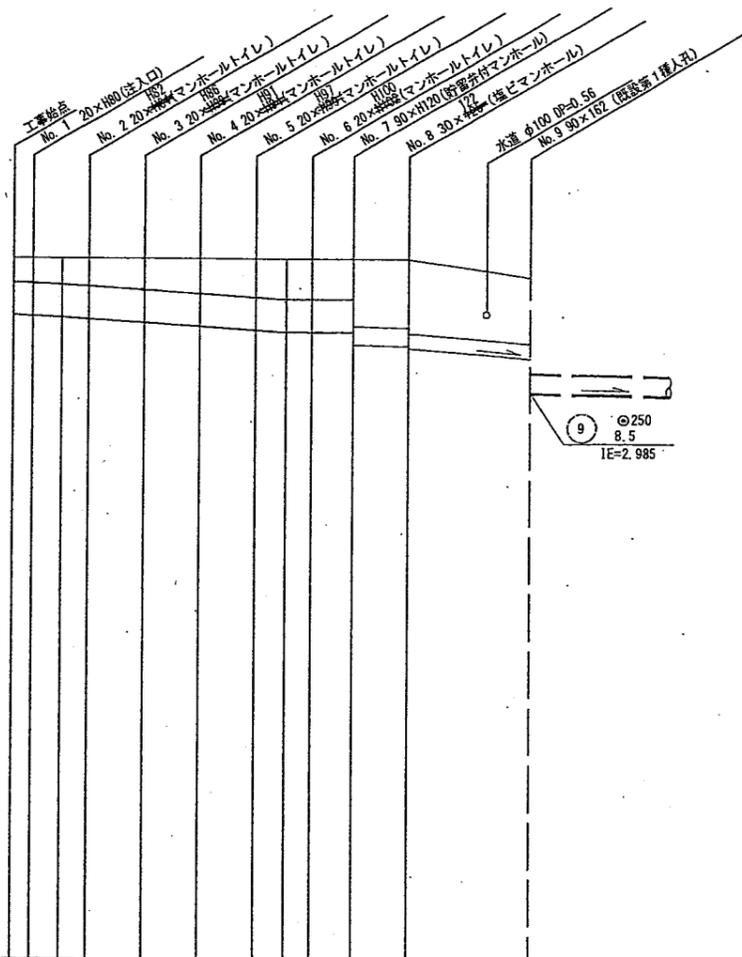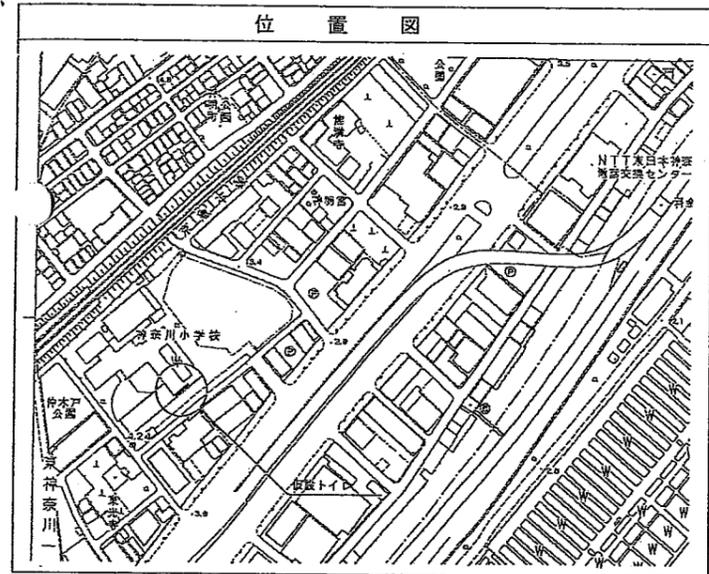

変更図面

使用水準点 (H23年 10月 日)	
標石番号	既設 第1種人孔蓋
神奈川県神奈川2丁目神奈川小学校付近	
標高 (M)	419
既設第1種人孔蓋	
[Diagram showing the existing manhole cover location]	


