

竣工図	
図名	平面縦断図【野庭すずかけ小学校】
工事名	災害時水直結式仮設トイレ用下水道管整備工事 (その199)
施工場所	港南区野庭町346番地2
縮尺	図示 図番 1/1
号線番号	0 1 2 3 4 5 6 7 8 9
地形図番号	150-19, 20, 27, 28
有限会社 浜建	


平面図 縮尺 1:500

竣工図

縦断図 縮尺 縦=1:200 横=1:500

【野庭すずかけ小学校】


0 2.5 5 7.5 10 12.5 15 17.5 20 22.5 25
 (A1出力時の縮尺は縦1:100 横1:250)

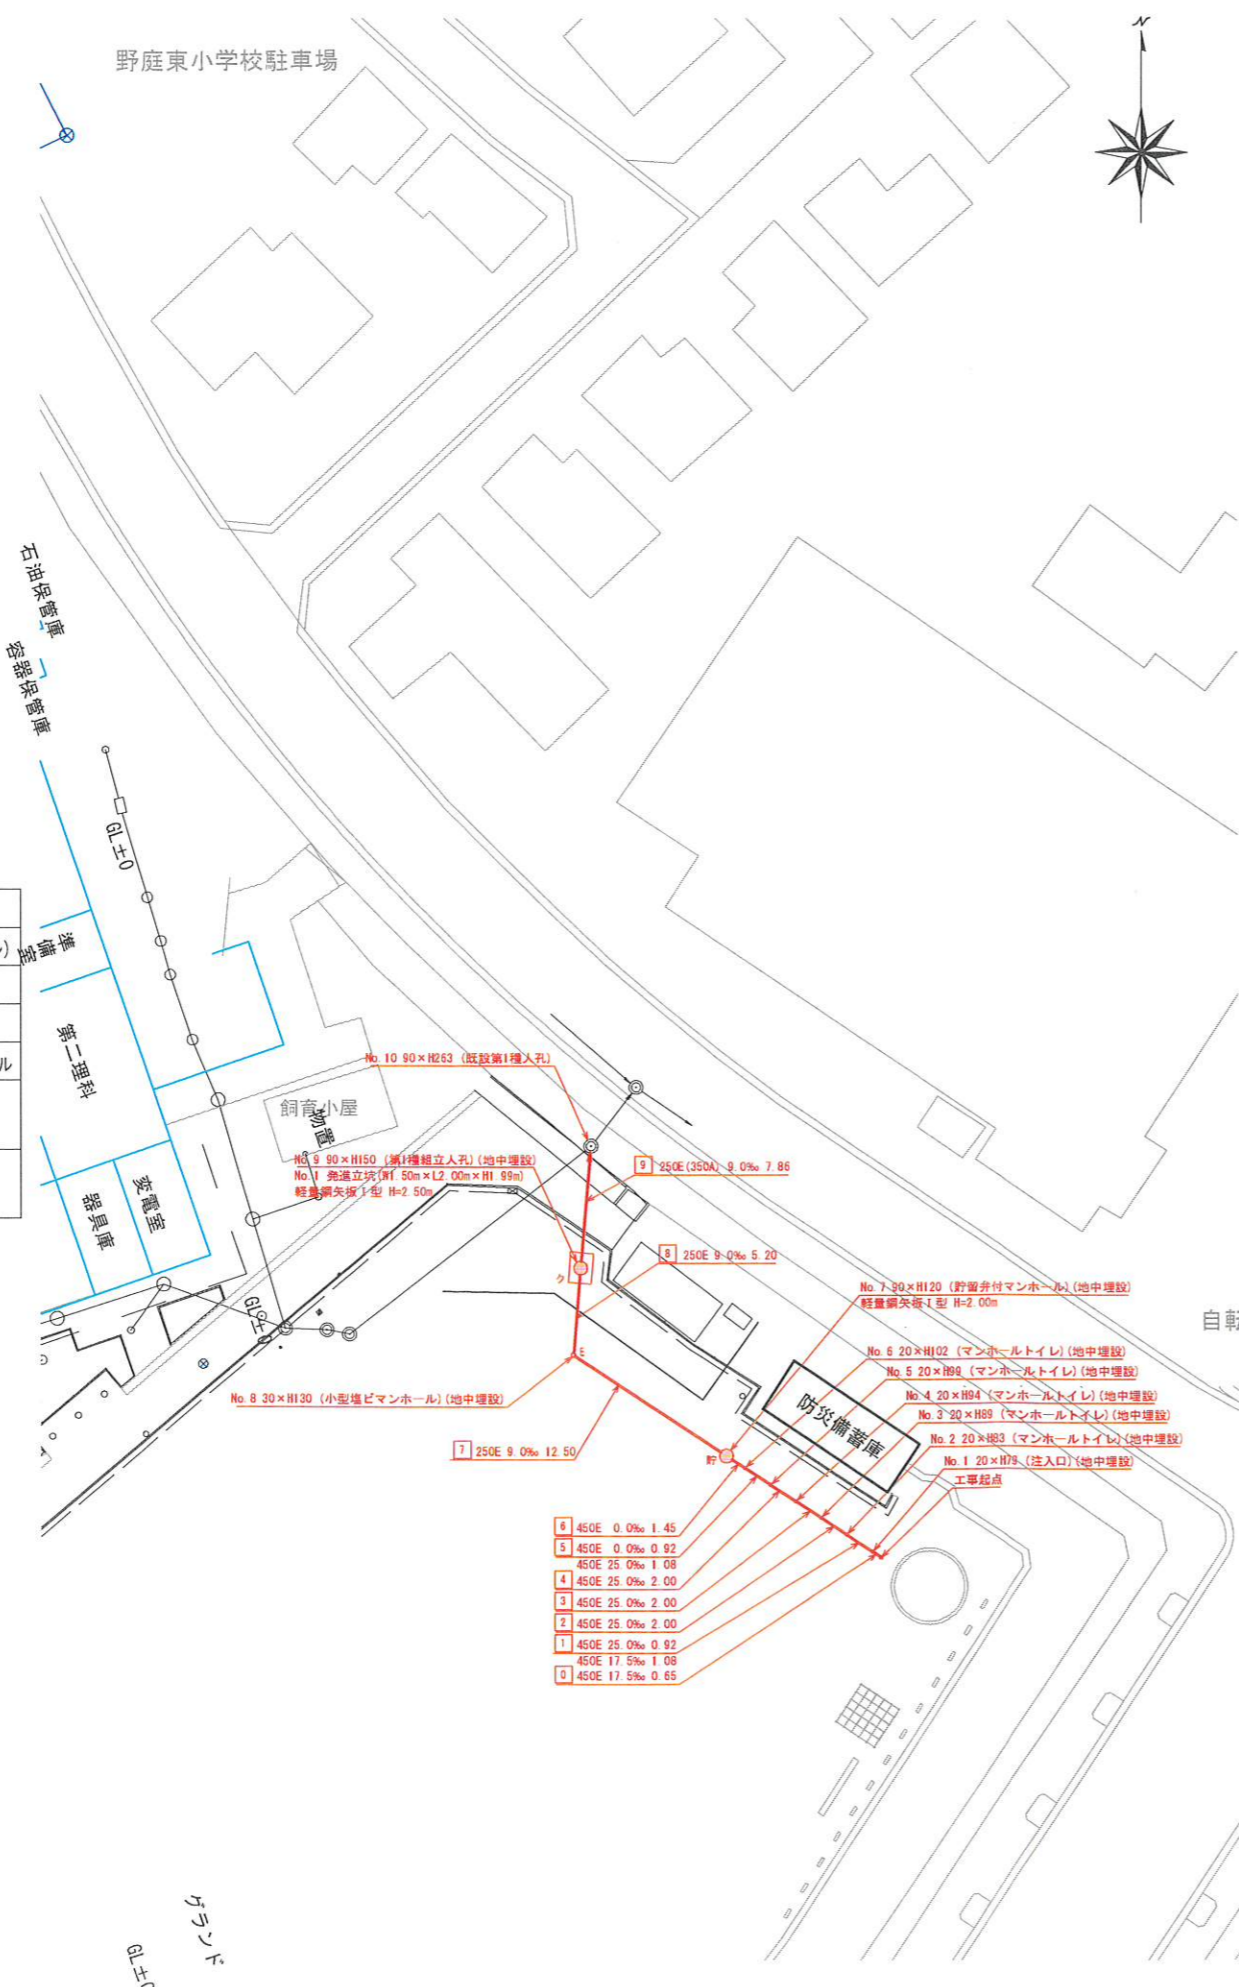

凡例	
	新設管渠及び樹(マンホールトイレ)
	新設管渠及び貯留弁付マンホール
	新設管渠及び新設第1種粗立人孔
	新設管渠及び新設小型塩ビマンホール
	既設污水管渠及び樹・人孔
	既設雨水管渠及び樹・人孔

使用水準点 (平成 年月 日)	
標石番号	既設第1種人孔
港南区野庭町346番地2	
標高 (M)	6361

号線番号	0	1	2	3	4	5	6	7	8	9
管径	φ450E			φ250E			φ250E (350A)			
勾配	17.5	25.0	0.0				9.0			
号線間距離	2.00	2.00	2.00	2.00	4.5	12.50	5.20	7.86		
人孔間距離	0.85	2.00	2.00	0.92	12.50	5.20	7.86			
流速	3.083	3.685	0.000				1.494			
流下量	0.490			0.586			0.000		0.073	
流出量	0.001									
現在地盤高	63.97	63.97	63.98	63.98	63.98	63.98	63.98	63.97	63.90	63.77
施工種別	開削工法									
失敗工種別	鋼管さや管方式 ポーリング方式(一重ケーシング式)									
基礎工種別	改良土基礎									
埋戻工種別	改良土埋戻し									
覆工種別	砕石スクリーニング舗装(t=4cm)									
舗装復旧種別	硬質塩化ビニル管									
側溝種別	硬質塩化ビニル管(鋼管)									
管種別	硬質塩化ビニル管(鋼管)									
取付管埋戻工種別	1人/日									
交通誘導員										

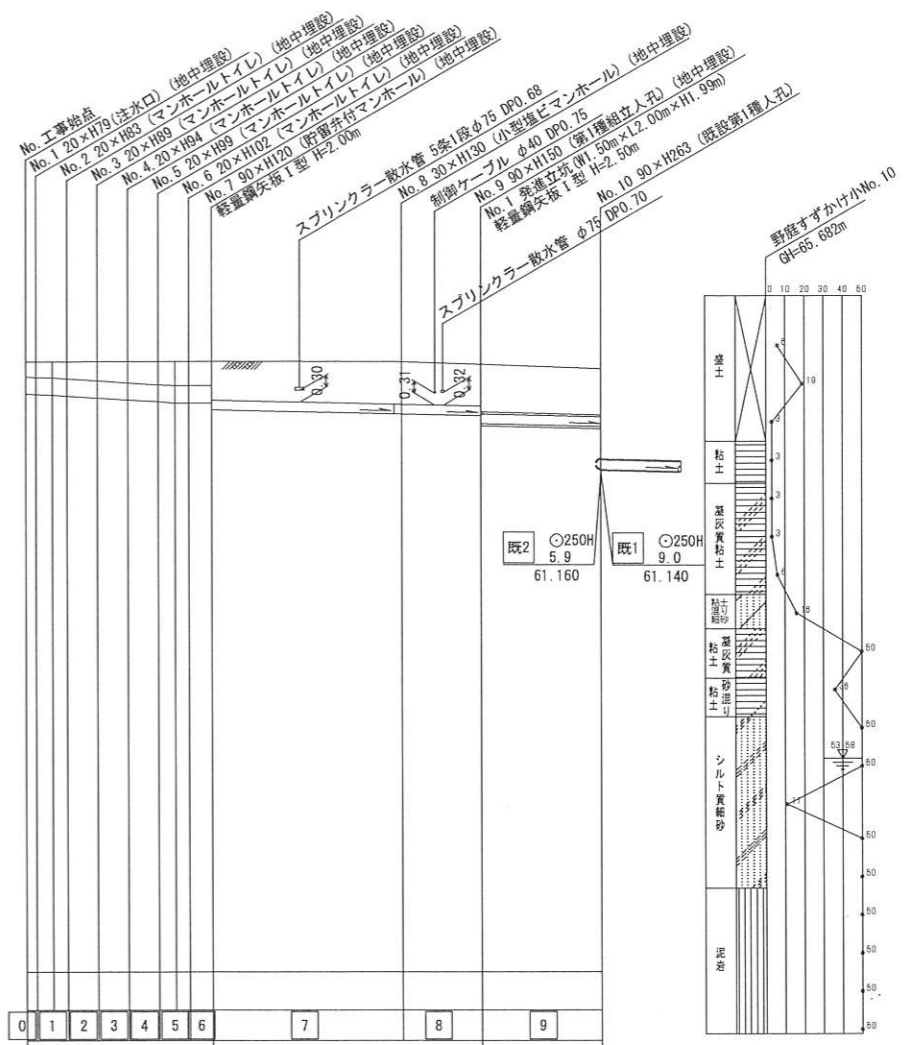

※縦断図に示す(地中埋設)箇所については、
 地表面より7cm下げた位置に人孔蓋を設置し、
 人孔を地中に設置する箇所を示す。
 なお、人孔深については-7cm計上した深さを示す。