



令和元年度竣工図(排除方式 分流)	
図名	平面図【下野庭小学校】
工事種別	異径地下水道結式仮設トイレ用下水道管架設工事 (その202)
施工場所	港南区野庭町602番地
縮尺	1:500
図番	1/3
図号	0 1 2 3 4 5 6 7 8 9 10
地形図番号	150-2.9
横浜市環境創造局	

平面図 縮尺 1:500

【下野庭小学校】

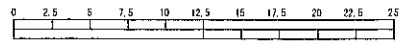


(A1出力時の縮尺は1:250)

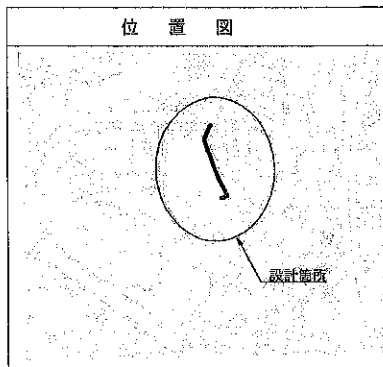

凡例	
	新設管渠及び井筒(マンホールトイレ)
	新設管渠及び貯留付マンホール
	新設管渠及び新設小型マンホール
	新設管渠及び新設第1種相立人孔
	既設汚水管渠及び井筒・人孔
	既設雨水管渠及び井筒・人孔

使用水準点 (平成 年 月 日)	
標石番号	既設第2種人孔
港南区野庭町602番地	
標高 (M)	5 1 9 7

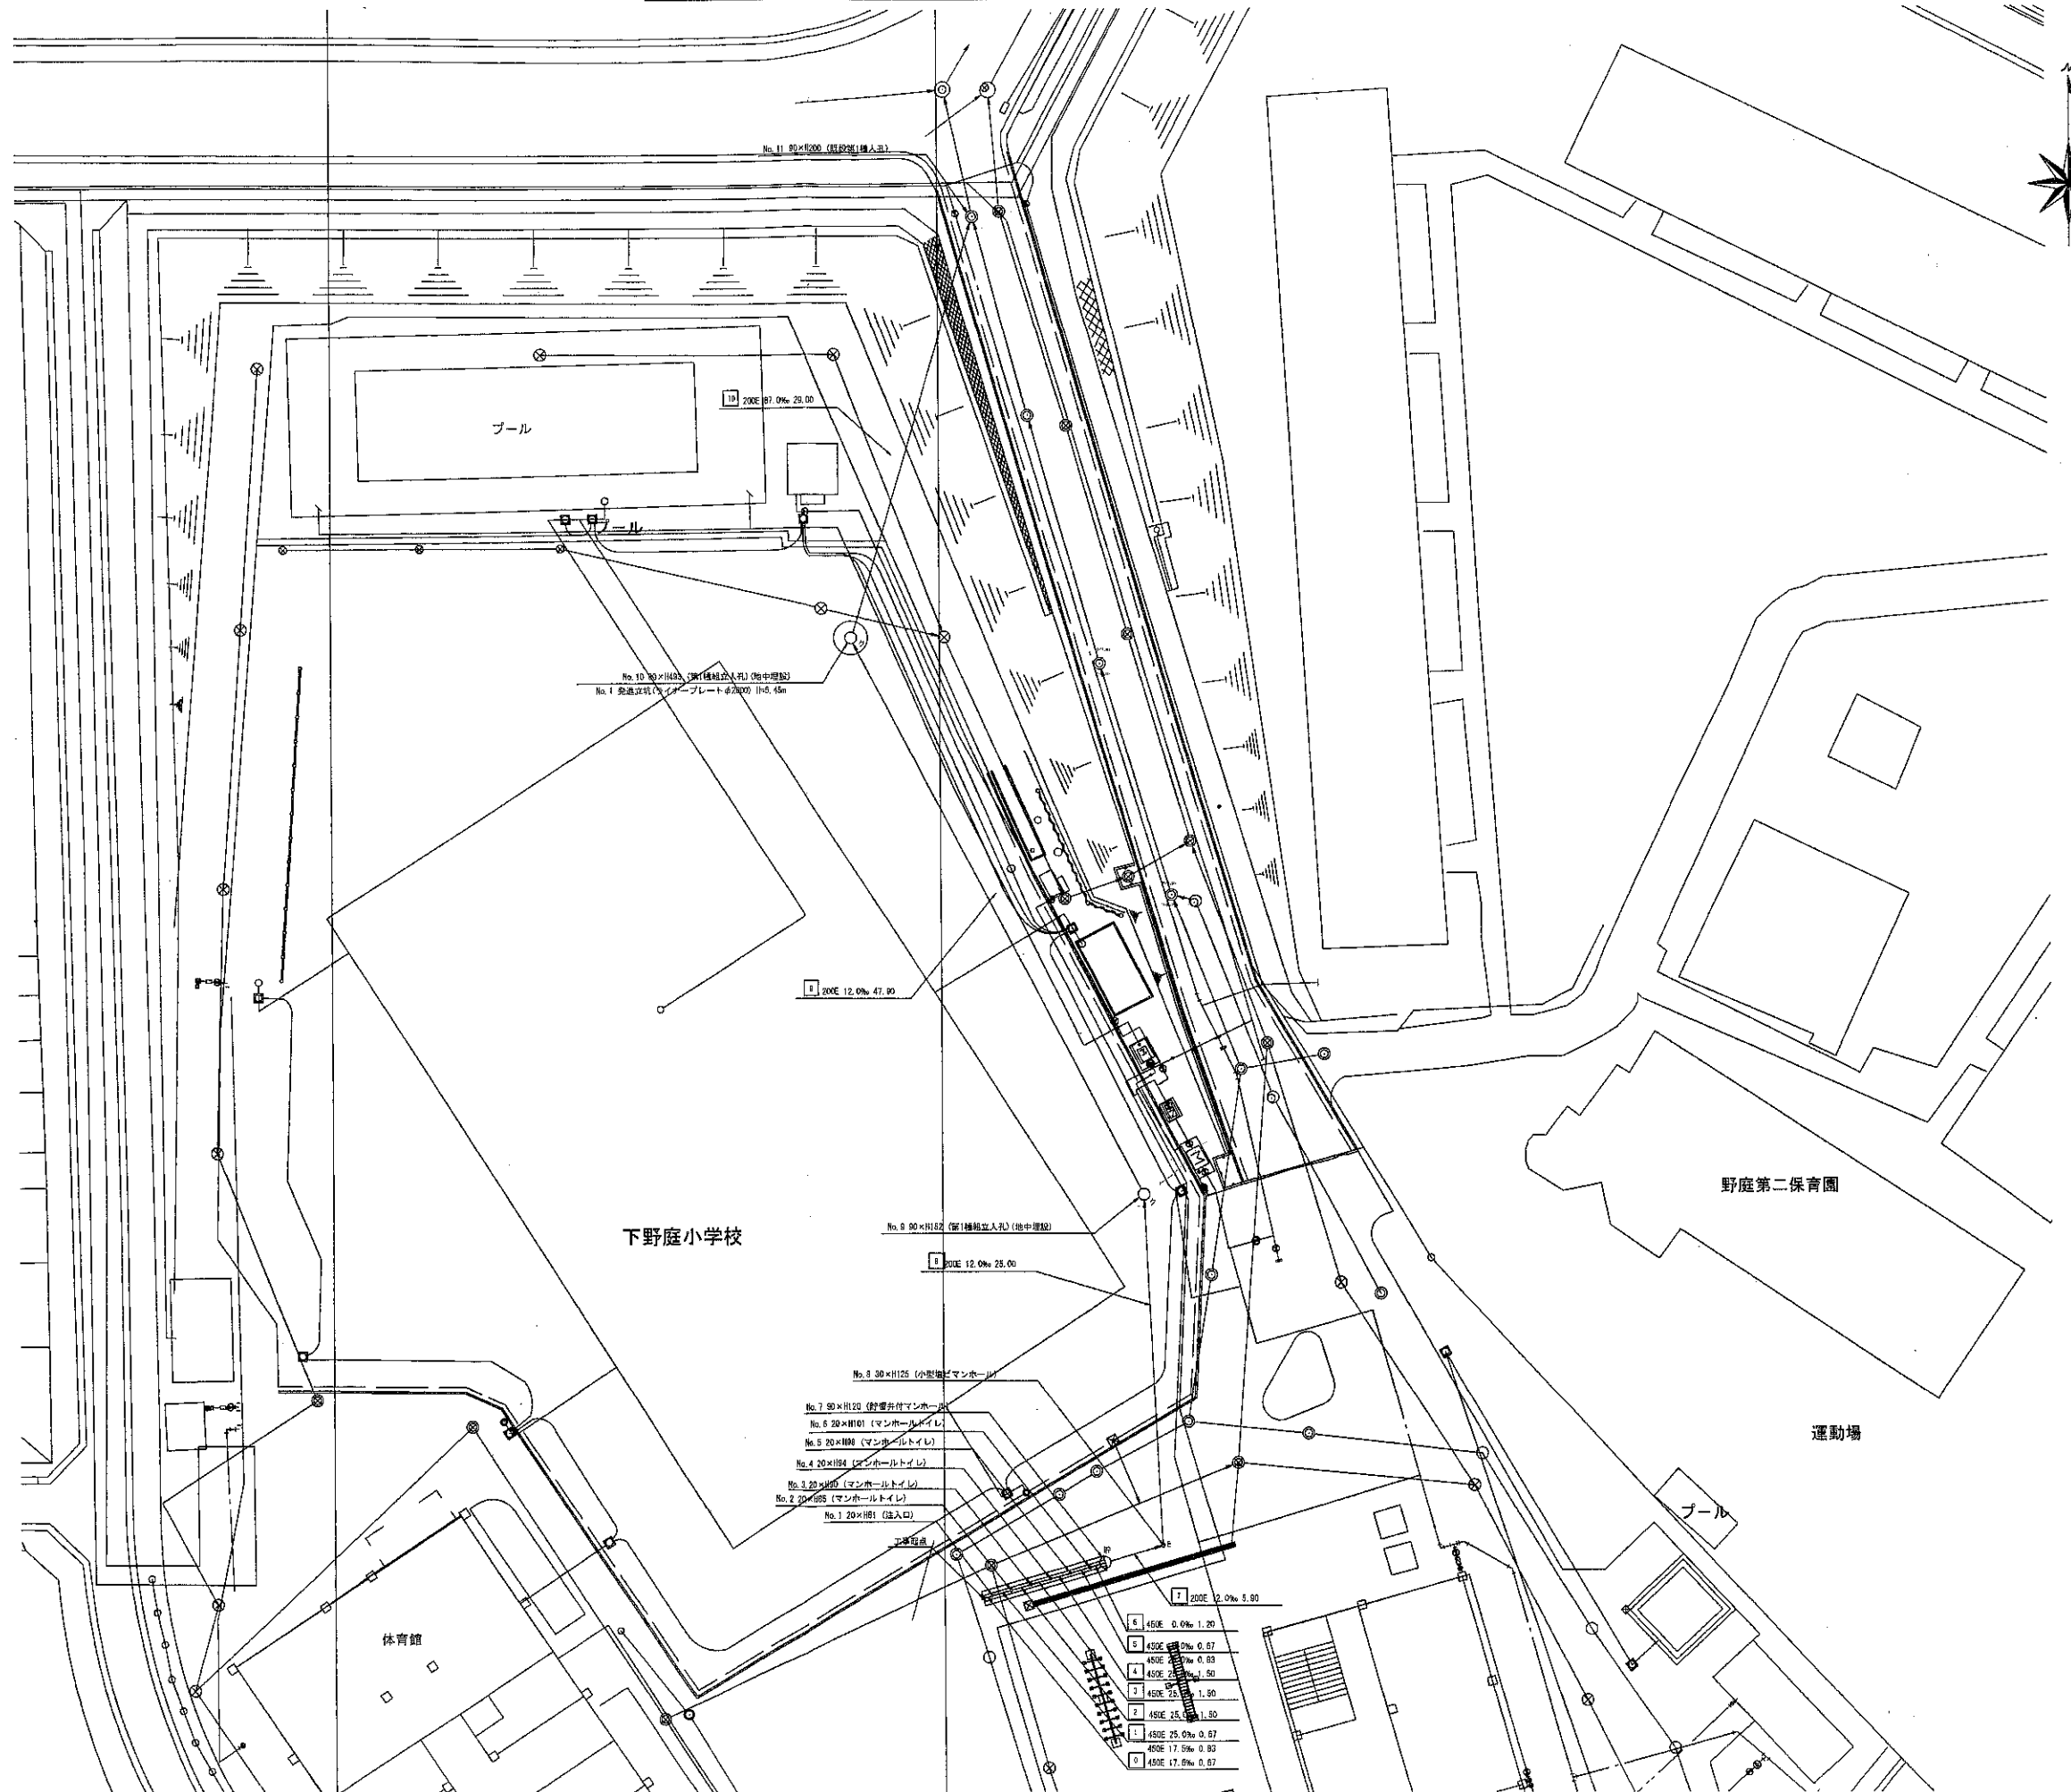

野庭第二保育園

運動場

プール

下野庭小学校

体育館

6	450E 0.0% 1.20
5	450E 2.0% 0.87
4	450E 2.0% 0.83
3	450E 2.0% 1.50
2	450E 2.0% 1.80
1	450E 25.0% 1.80
0	450E 25.0% 0.87
1	450E 17.5% 0.83
0	450E 17.5% 0.87

