

図名	平面図・縦断図		
工事件名	災害時下水道結式仮設トイレ用下水道管整備工事(その28)		
施工場所	金沢区富岡西七丁目13番1号ほか1か所		
縮尺	図示	図番	2/2
号線番号			
地形図番号	175-40		

岩谷建設株式会社

竣工図



位置図



施工箇所

凡例


記号	名称
○	新設管渠およびます
○	既設管渠および第1種人孔

使用水準点 年月日


標石番号 既設第1種人孔

金沢区釜利谷東六丁目37番1号

標高 (M) 7.78

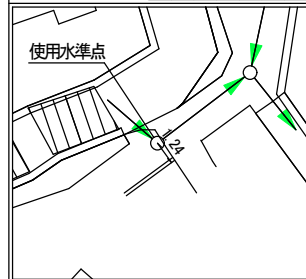

平面図 縮尺1:500

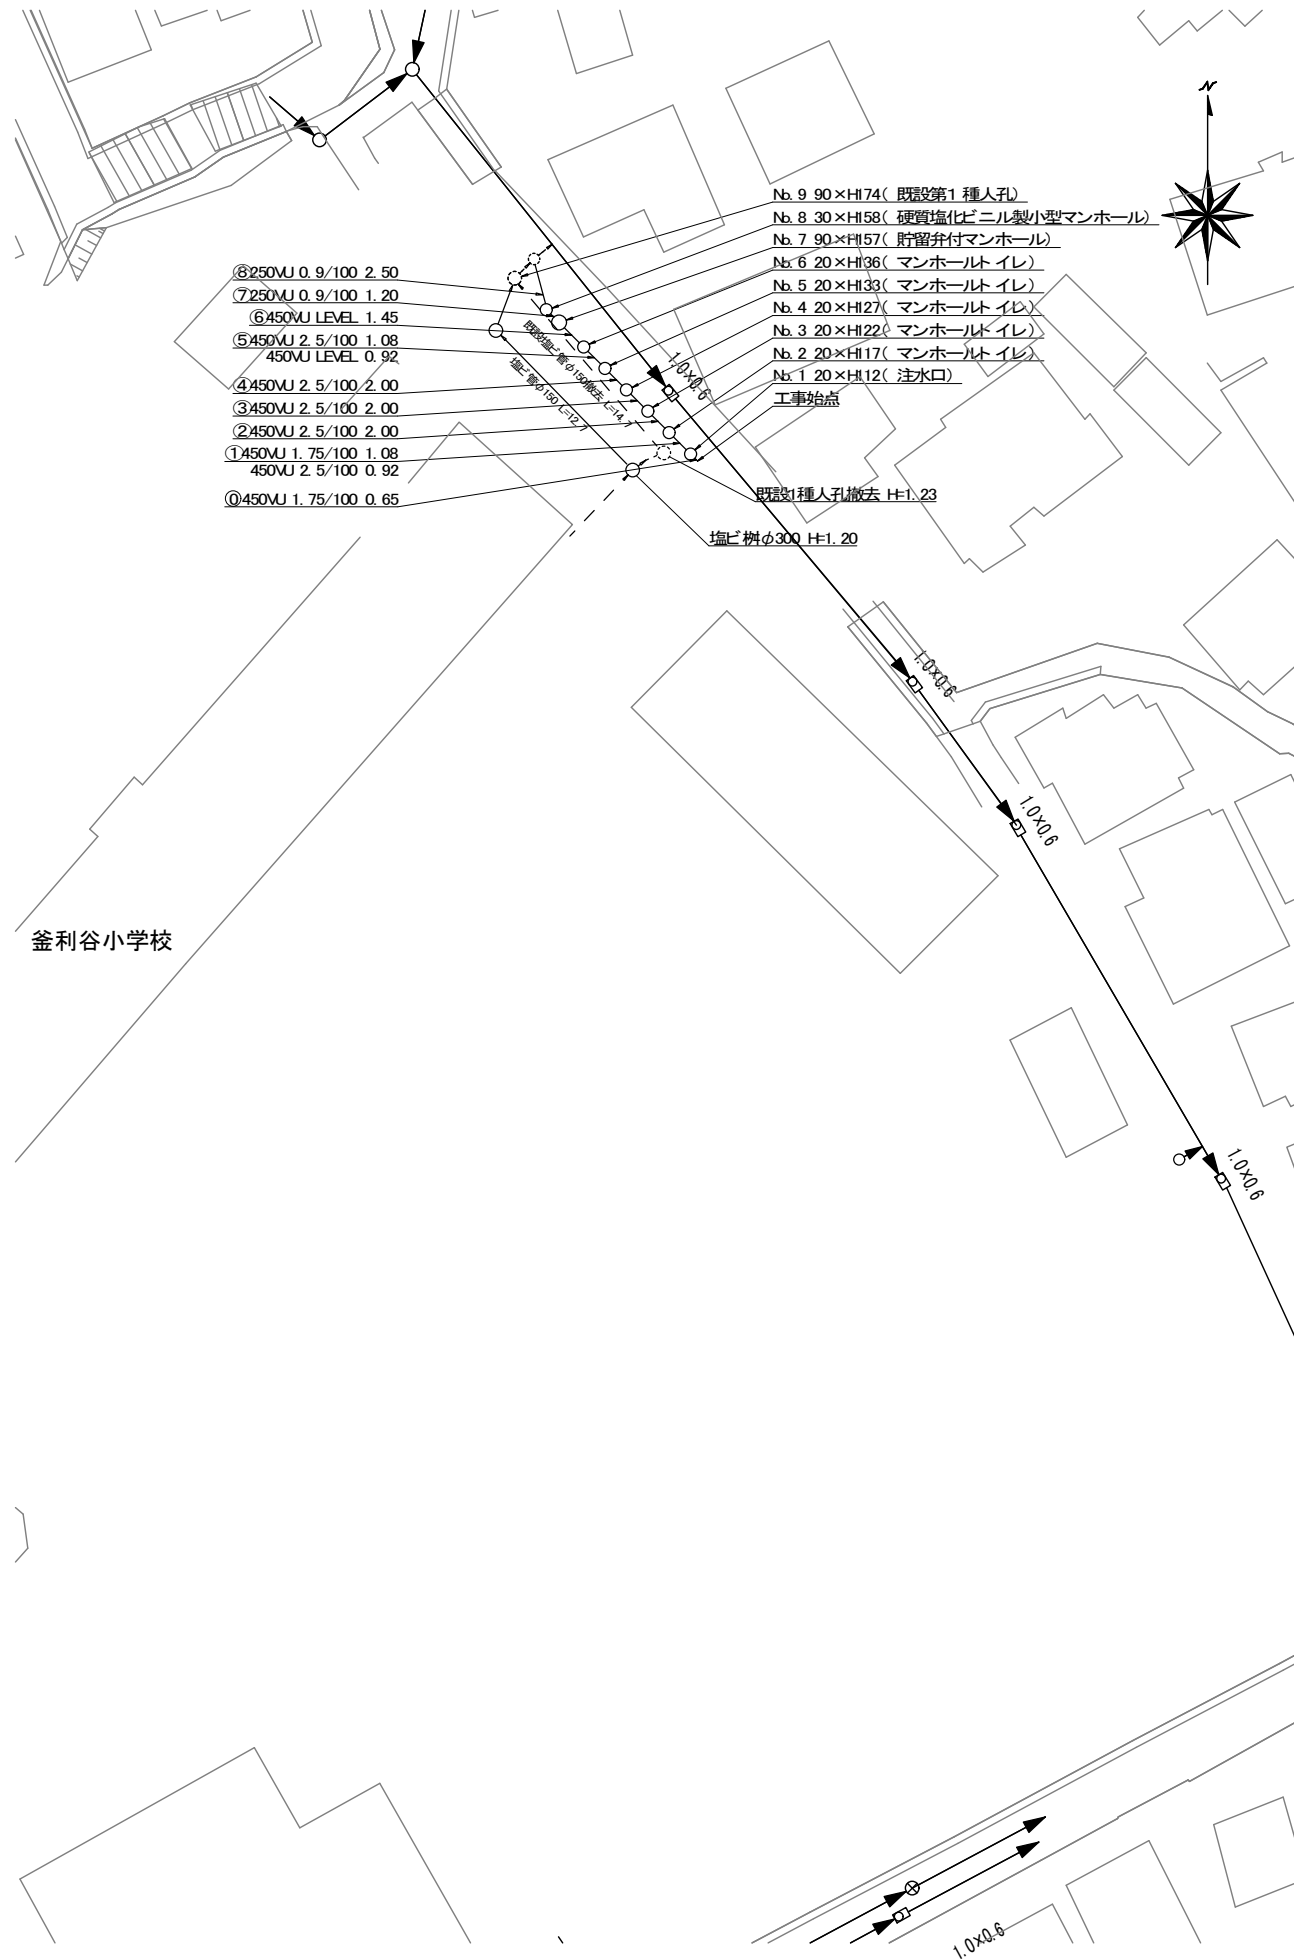

縦断図 縮尺 縦:200 横:500

