


図名	平面縦断図【西柴中学校】		
工事種名	災害時下水道結式仮設トイレ用下水道管整備工事 (その205)		
施工場所	金沢区西柴一丁目23番1号		
縮尺	図示	図番	1/1
母線番号	0	1	2
母線番号	3	4	5
母線番号	6	7	8


令和2年度設計図(排除方式 分流)							
図名	平面縦断図【西柴中学校】						
号線番号	0	1	2	3	4	5	6
地形図番号	176-7,8						
横浜市環境創造局							

竣工図

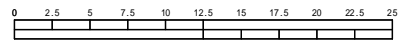

(A1出力時の縮尺は縦1:100
横1:250)

位置図

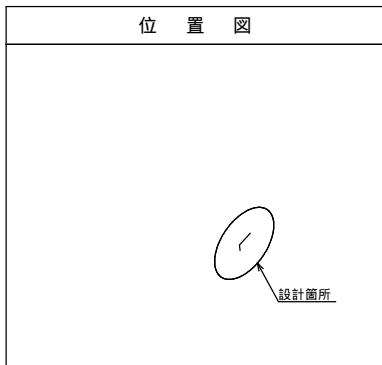


凡例

	新設管渠及び柵(マンホールトイレ)
	新設・既設管渠及び貯留分付マンホ
	既設管渠及び既設第1種組立人孔
	既設汚水管渠及び柵・人孔
	既設雨水管渠及び柵・人孔


使用水準点 (令和年月日)

標石番号	既設第1種人孔
金沢区西柴一丁目23番1号	
標高(M)	9.31

平面図 縮尺 1:500

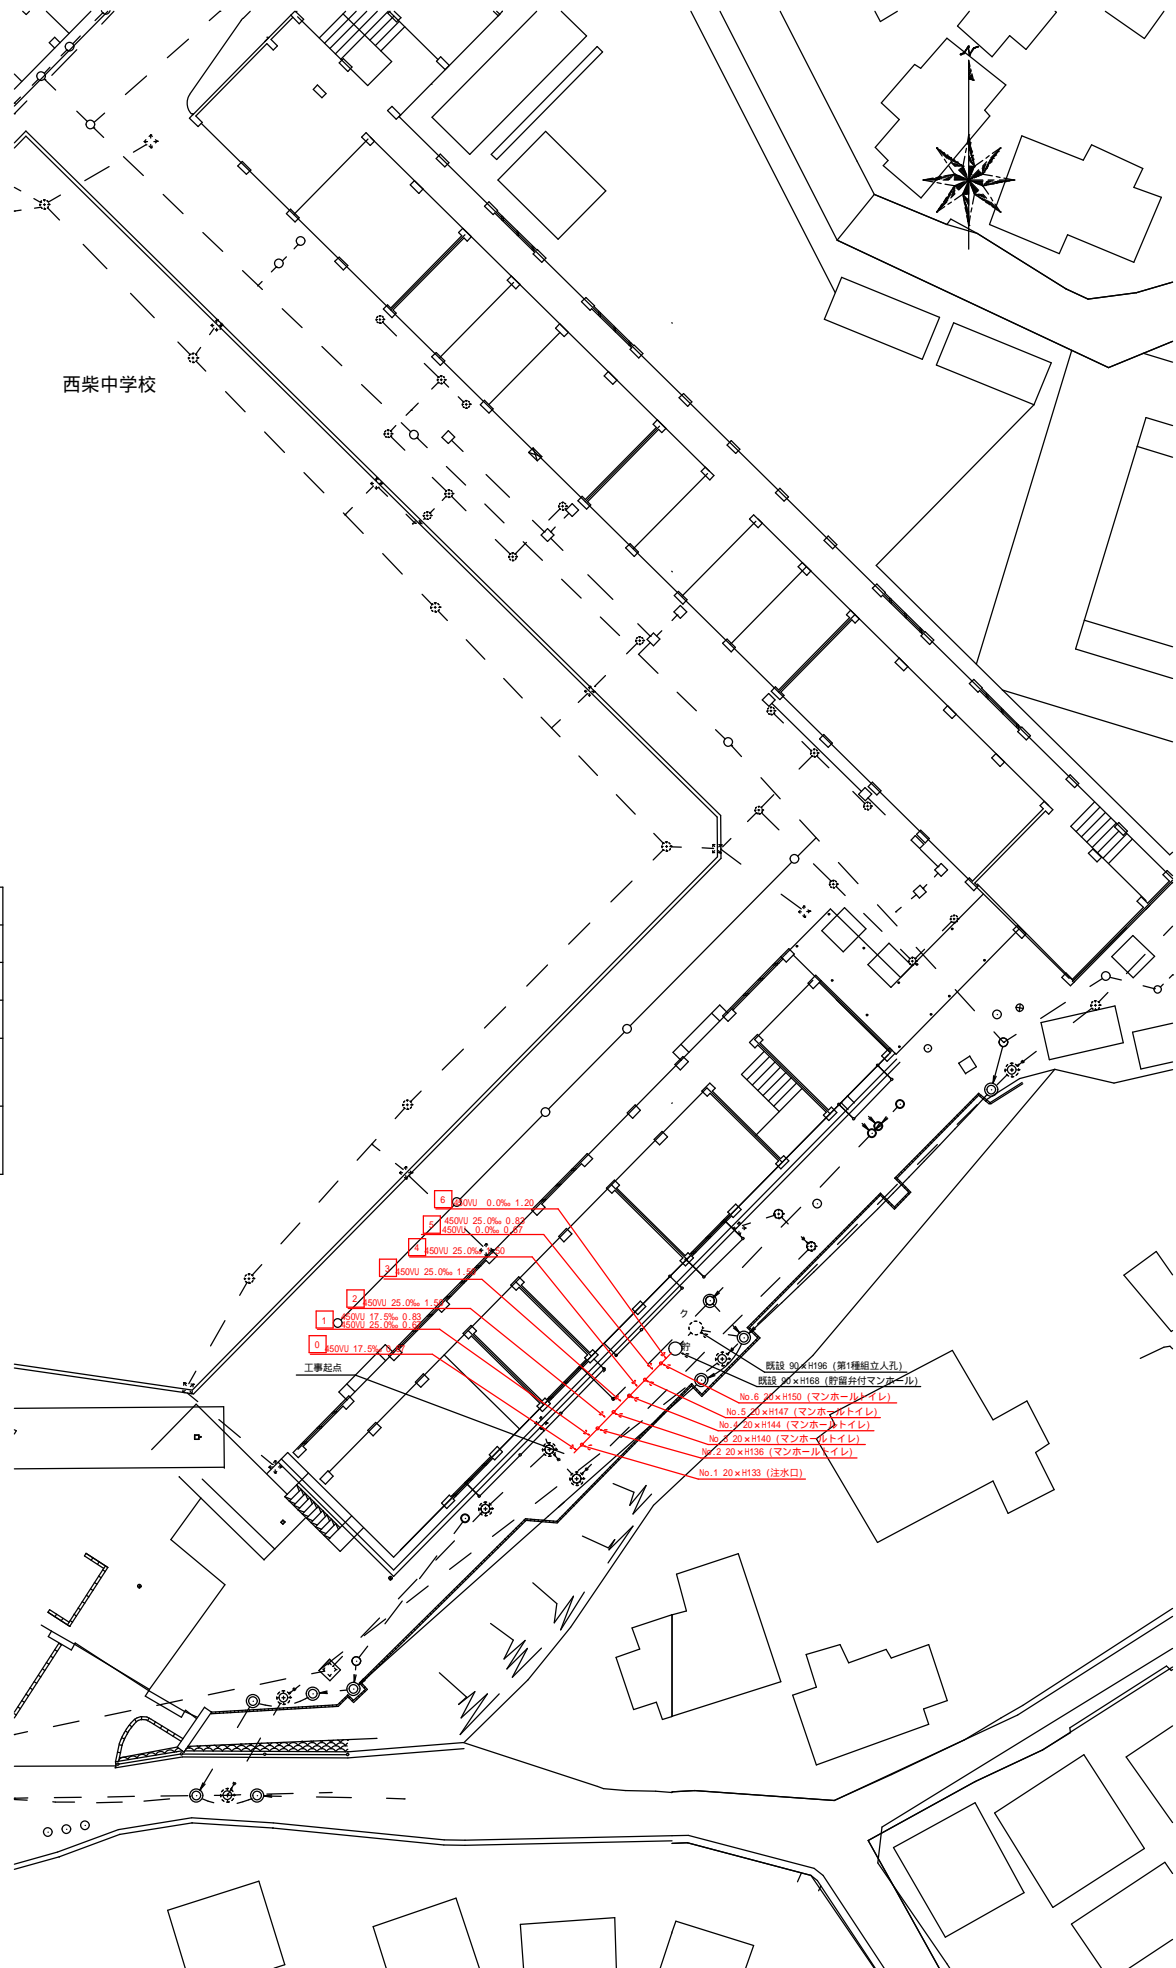

縦断図 縮尺 縦=1:200 横=1:500

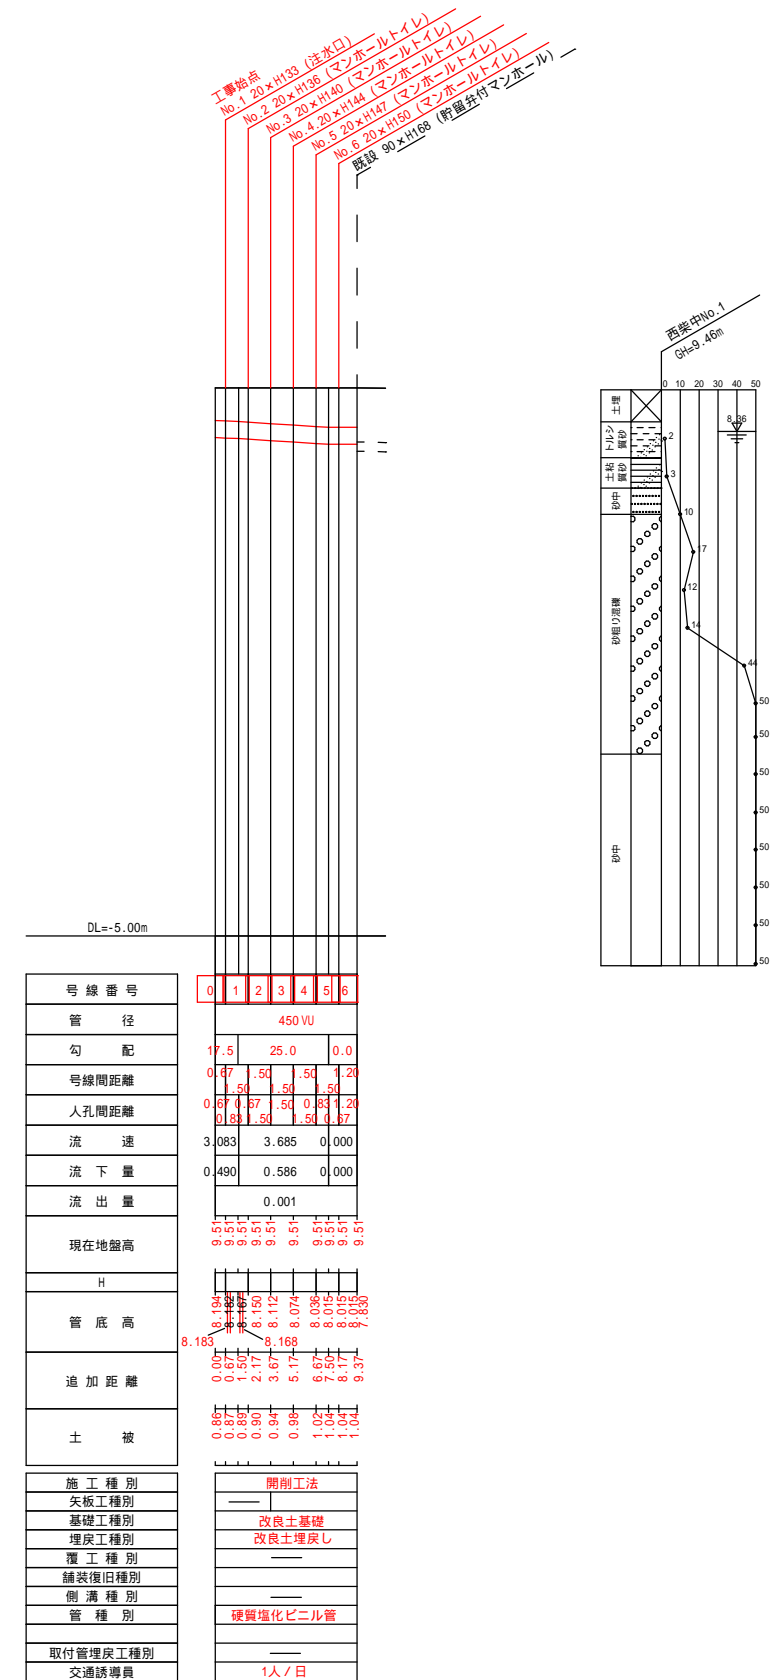

軽量鋼矢板1型1段梁平均長H=2.00(全面)
As舗装(As t=5cm, RC-40 t=10cm)