

令和4年度設計図(排除方式 分流)

図名	平面図(1)		
工事件名	災害時下水道結式仮設トイレ用下水道管整備工事(その374) (余裕期間対象工事)		
施工場所	旭区上白根二丁目47番1号		
縮尺	1/250	図番	1/5
号線番号	0 ~ 10		
地形図番号	59-30		



横浜市環境創造局

平面図(1) s=1/250

【旭北中学校】



変更図

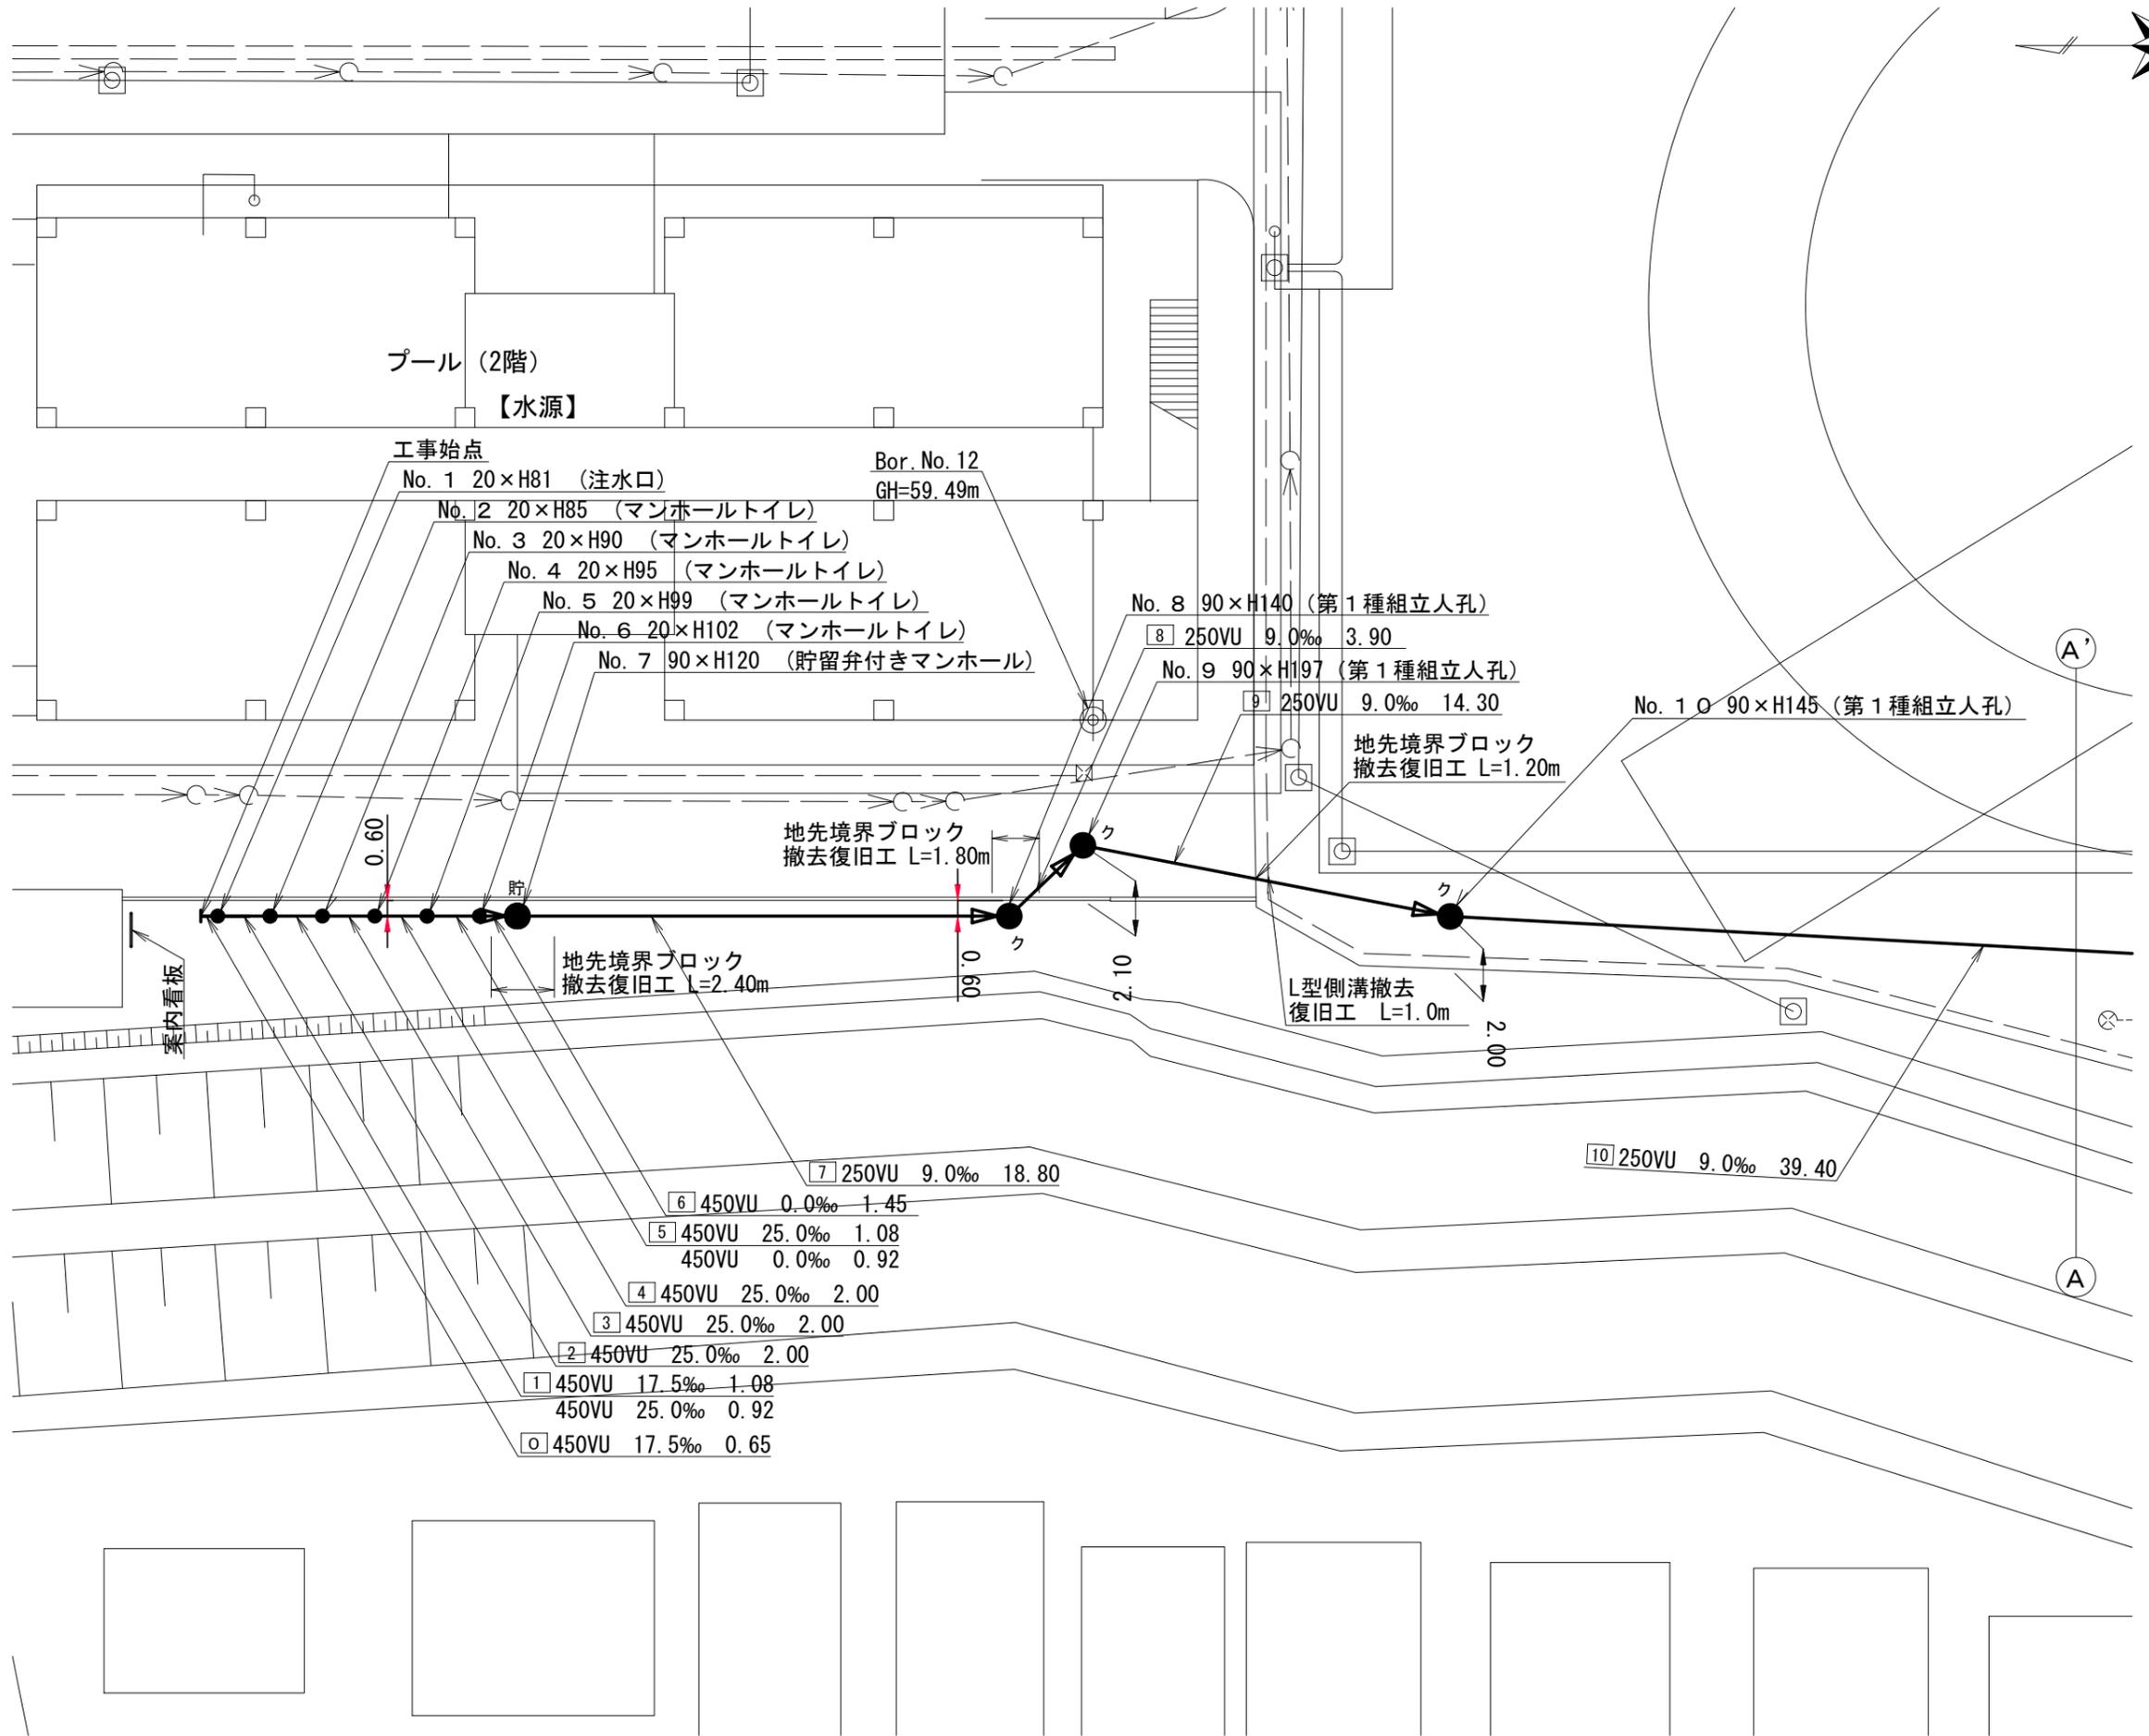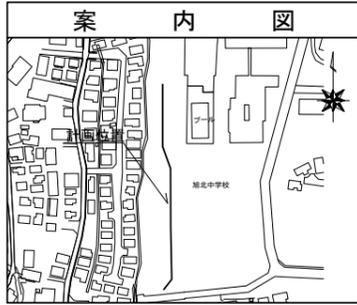

記号	名称
●→	新設管きよびます(マンホールトイレ)
●→	新設管きよび小型塩ビマンホール
●→	新設管きよび第1種組立人孔
●→	新設管きよび貯留弁付きマンホール
○→	既設汚水管きよびます・人孔
○→	既設雨水管きよびます・人孔
○→	既設合流管きよび既設人孔